


AZ68F

REV. 2022

DA MAT 237

LOCALE	CODICE	DESCRIZIONE COMPONENTE	FINITURA	Q.TA	OPERATORE
PARATIE	AZ68F-A01_PR21	PARETE BAGNO ARMAT. DX LAVABO	ACCIAIO	1	Damiano

1 - L.546 x H 36 x 3

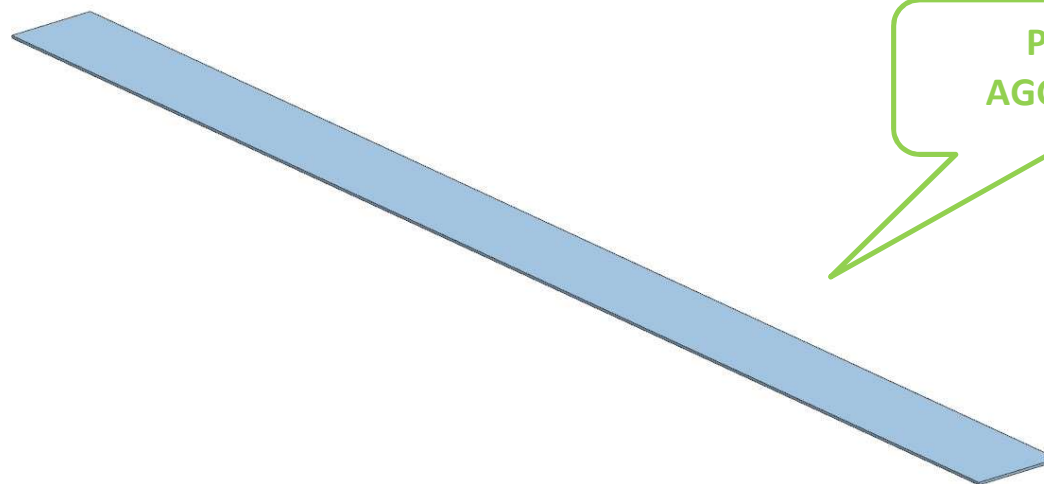

AZ68F


DA MAT. 201

REV. 2022

LOCALE	CODICE	DESCRIZIONE COMPONENTE	FINITURA	Q.TA	OPERATORE
PARATIE	AZ68F-A01_PR24	PARETE BAGNO ARMAT. PORTA SCORR.	ACCIAIO	1	Damiano


1 - L.440 x H 30 x 30

1

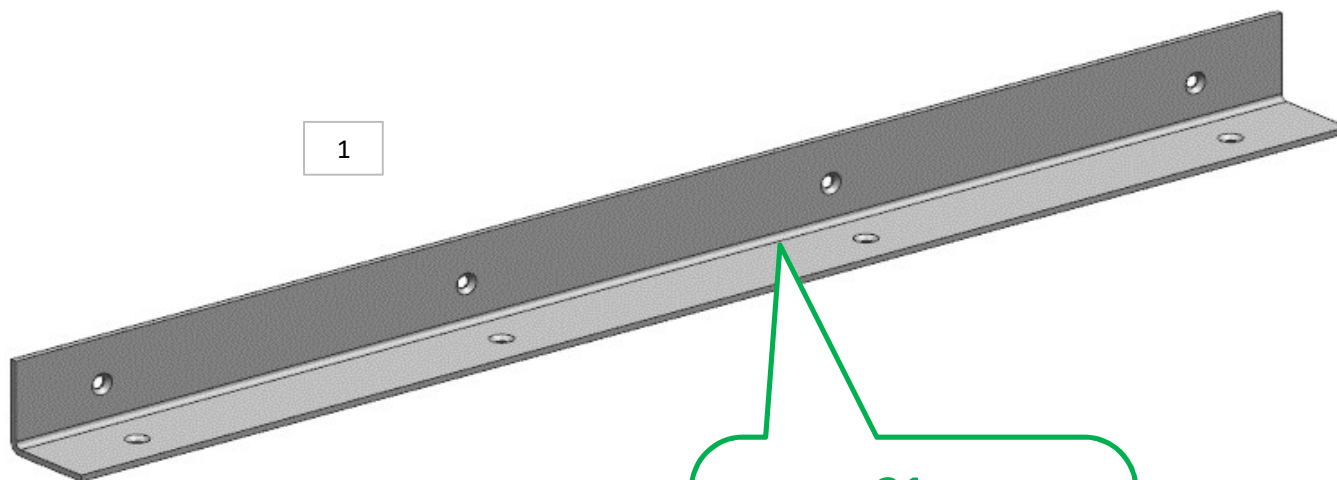

31a
ELIMINATO UN
ACCIAIO. RIMASTO
SOLO QUELLO SOTTO

ELEMENTO DA
MONTARE con:
PR24
e spedire con un
unico imballo

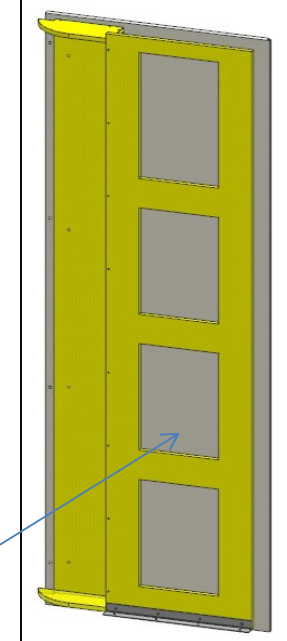

PR24

consonni&c