


# AZ68F

DA MAT. 203

REV. 2022

LOCALE	CODICE	DESCRIZIONE COMPONENTE	FINITURA	Q.TA	OPERATORE
PARATIE	AZ68F-I01_PR02	PARETE BAGNO OSPITI CENTRONAVE	OKOUME' GREZZO	1	Dante

1 - L.620 x H.109 x sp 15

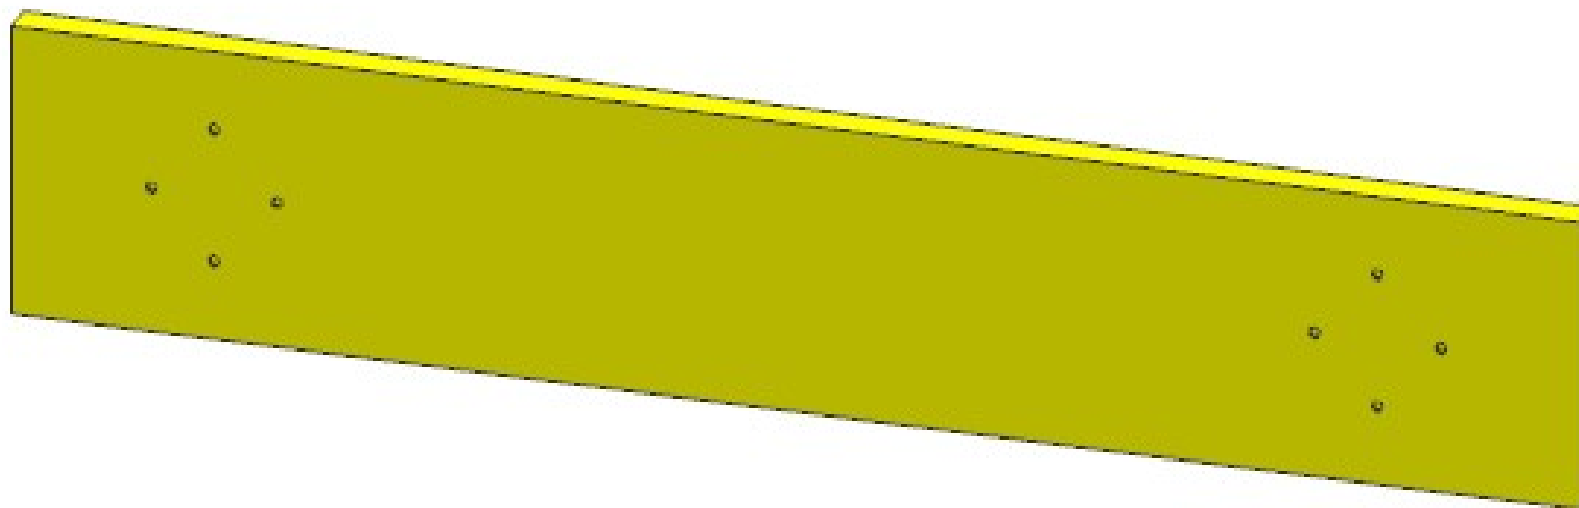

# AZ68F


DA MAT. 201

REV. 2022


LOCALE	CODICE	DESCRIZIONE COMPONENTE	FINITURA	Q.TA	OPERATORE
PARATIE	AZ68F-I01_PR07	PARETE BAGNO VIP CENTRONAVE	OKOUME' GREZZO	1	Damiano

1 - L671 x H 2001 x sp 15

**8**  
MONTARLE  
UNITE

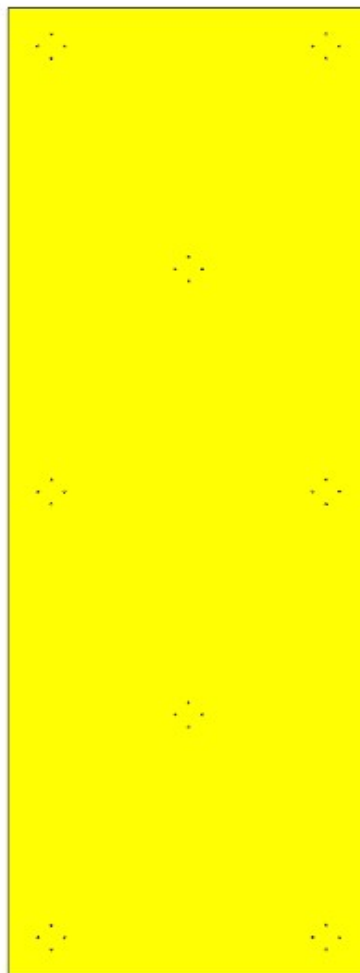

ELEMENTO DA MONTARE con:  
**I01\_PR07**  
e spedire con un unico imballo

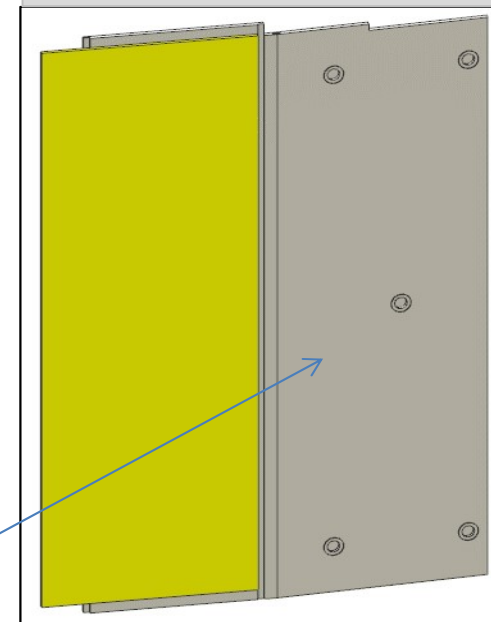

PR07

# AZ68F

DA MAT 203

REV. 2022

LOCALE	CODICE	DESCRIZIONE COMPONENTE	FINITURA	Q.TA	OPERATORE
PARATIE	AZ68F-I01_PR09	PARETE CABINA VIP PORTA INGRESSO	OKOUME' GREZZO	1	Dante

1 - L.611 x H 109 x sp 15




# AZ68F

DA MAT. 201

REV. 2022

LOCALE	CODICE	DESCRIZIONE COMPONENTE	FINITURA	Q.TA	OPERATORE
PARATIE	AZ68F-I01_PR10	PARETE CABINA OSPITI DX CN	OKOUME' GREZZO	4	Dante

- 1 - L 1228 x H.2299 x sp 15
- 2 - L 602 x H.2240 x sp 15
- 3 - L 585 x H.109 x sp 15
- 4 - L 160 x H.2001 x sp 15

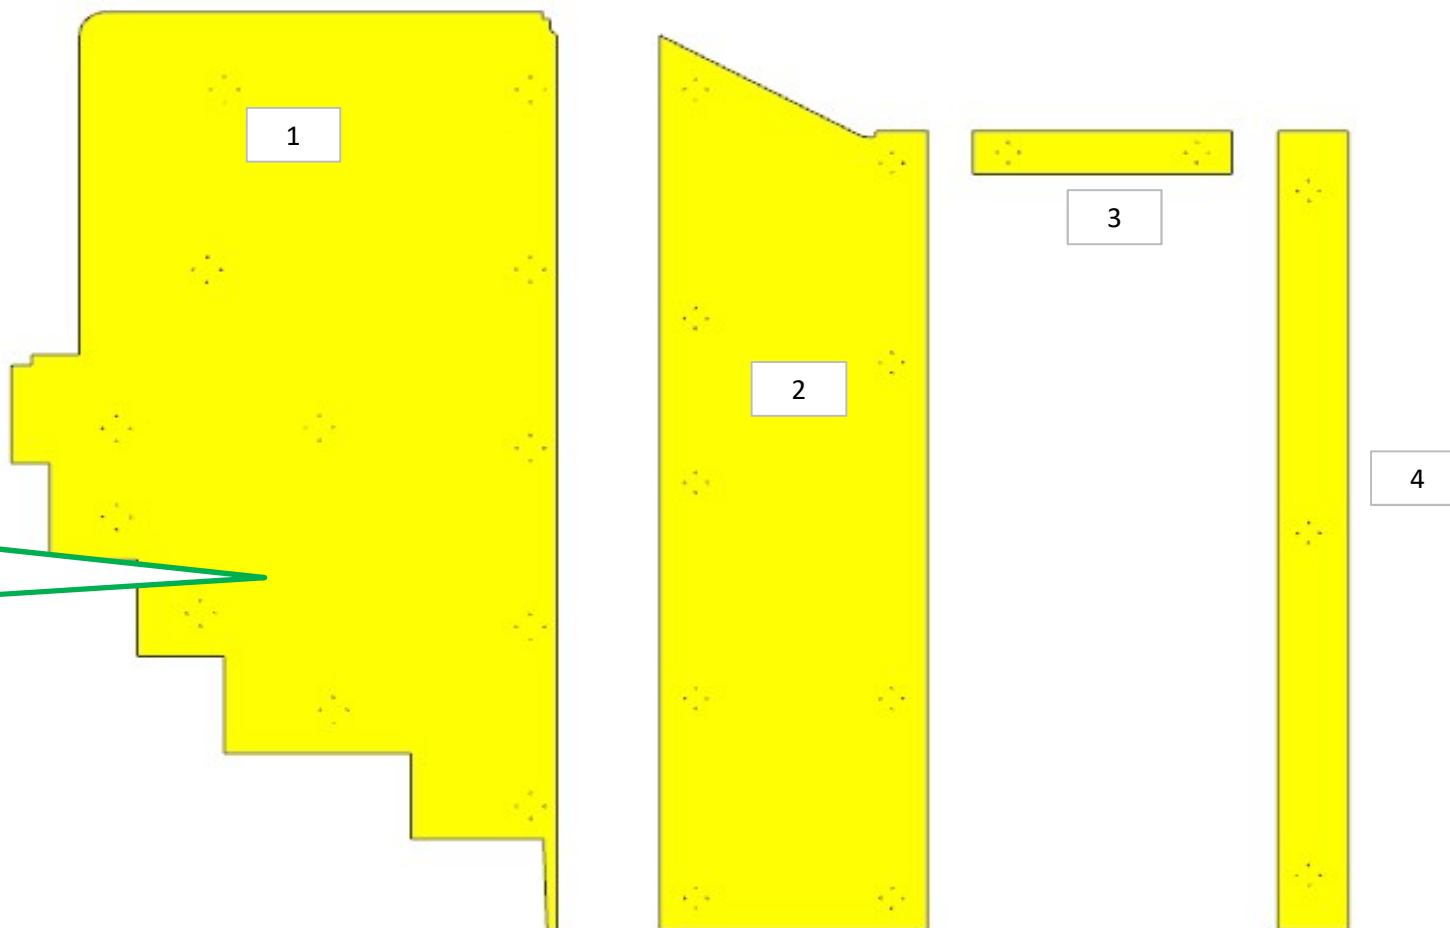


MODIFICATO  
VERIFICARE  
MISURE

# AZ68F

REV. 2022

LOCALE	CODICE	DESCRIZIONE COMPONENTE	FINITURA	Q.TA	OPERATORE
PARATIE	AZ68F-I01_PR11	PARETE CABINA OSPITI SX CN	OKOUME' GREZZO	2	Dante

1 - L 585 x H 318 x sp 15  
2 - L 658 x H 2001 x sp 15

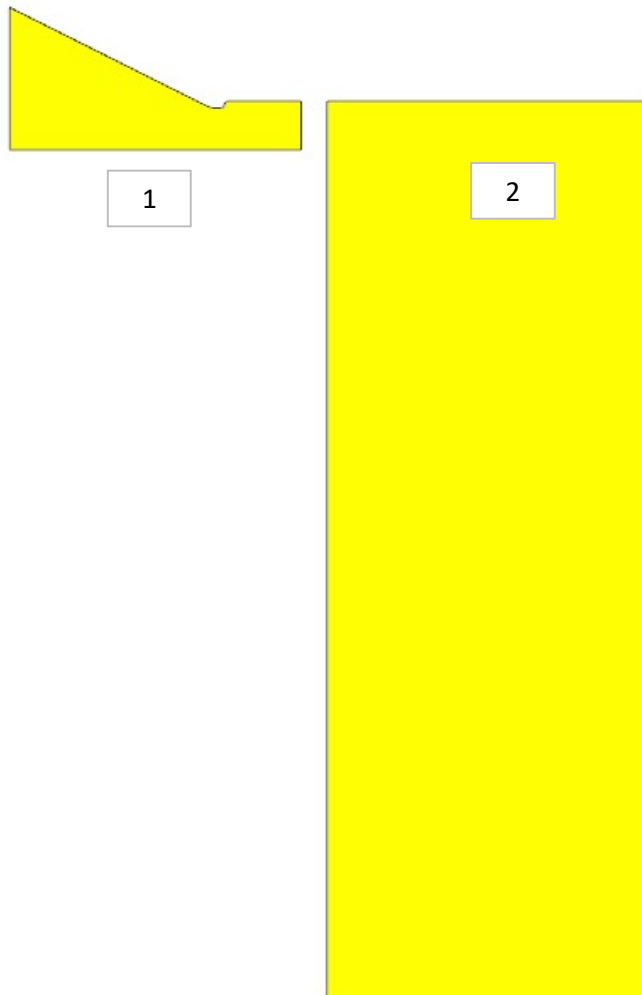

# AZ68F

DA MAT. 233

REV. 2022

LOCALE	CODICE	DESCRIZIONE COMPONENTE	FINITURA	Q.TA	OPERATORE
PARATIE	AZ68F-I01_PR13	PARETE CABINA OSPITI SX CURVA	OKOUME' GREZZO	1	Dante

1 - L 42 x H 2234 x sp 15

**235**  
MODIFICATO  
COMPLETAMENTE  
PEZZO - PARTE CURVA  
SPOSTATA IN LASTRA



# AZ68F

DA MAT. 203

REV. 2022


LOCALE	CODICE	DESCRIZIONE COMPONENTE	FINITURA	Q.TA	OPERATORE
PARATIE	AZ68F-I01_PR15	PARETE CAB. ARMATORE MURATA PRUA	OKOUME' GREZZO	1	Damiano

1 - L.83 x H.1952 x sp 14

**DA MANDARE VIA  
MONTATO**



**ELEMENTO DA MONTARE  
con:  
MF\_PR15\_01  
e spedire con un unico**

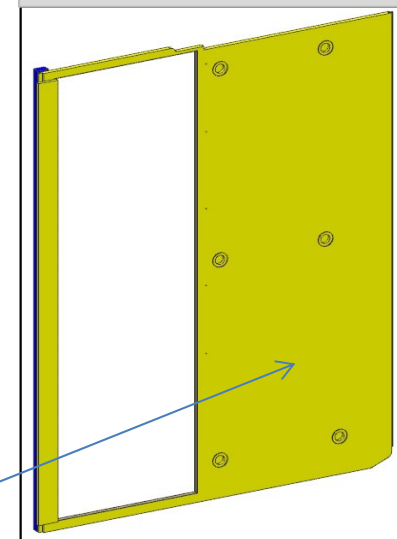

PR15


# AZ68F

DA MAT. 201

REV. 2022


LOCALE	CODICE	DESCRIZIONE COMPONENTE	FINITURA	Q.TA	OPERATORE
PARATIE	AZ68F-I01_PR23	STRUT. BAGNO ARM. SPECCHIO LAVABO	OKOUME' GREZZO	1	Dante

1 - L.680 x H.1954 x sp 12

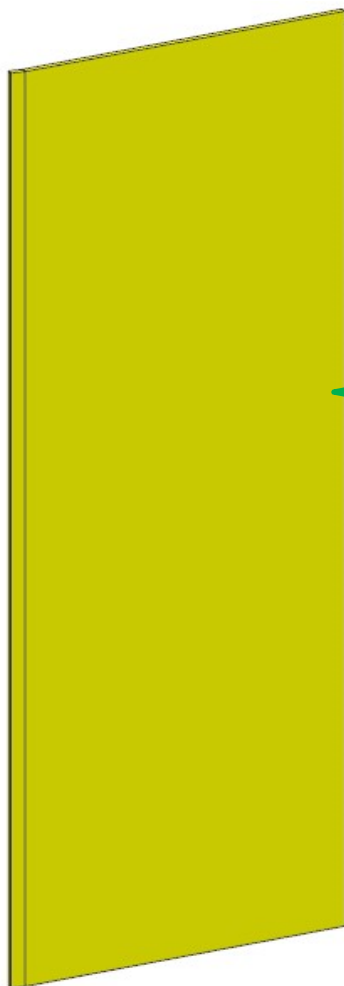

**31a**  
MODIFICATO  
COMPLETAMENTE  
PANNELLO

DETTAGLIO

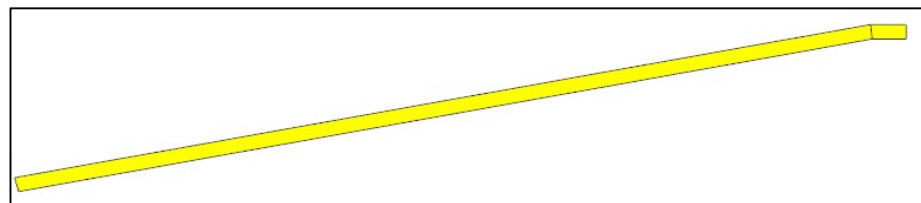

# AZ68F

DA MAT. 201

REV. 2022

LOCALE	CODICE	DESCRIZIONE COMPONENTE	FINITURA	Q.TA	OPERATORE
PARATIE	AZ68F-I01_PR24	PARETE BAGNO ARMAT. PORTA SCORR.	OKOUME' GREZZO	1	Damiano

1 - SVILUPPO 792 x H 1954 x sp 12

**31a**  
MODIFICATA FORMA  
IMBOTTITO

SVILUPPO 775



consonni&c