

AZ68F

DA MAT 233



Gennaio 2023

LOCALE	CODICE	DESCRIZIONE COMPONENTE	FINITURA	Q.TA	OPERATORE
PARATIE	AZ68F-PR01	PARETE BAGNO OSPITI PRUA	LAMINATO RESINA\ OKOUME' GREZZO	3	Damiano


ID-1685
FARE MOLTA
ATTENZIONE ALLE
STUCCATURE E
GIUNZIONI

MODIFICATA
POSIZIONE TAGLIO

CONTROLLARE
CHE QUESTO
PEZZO SIA
AVVITATO

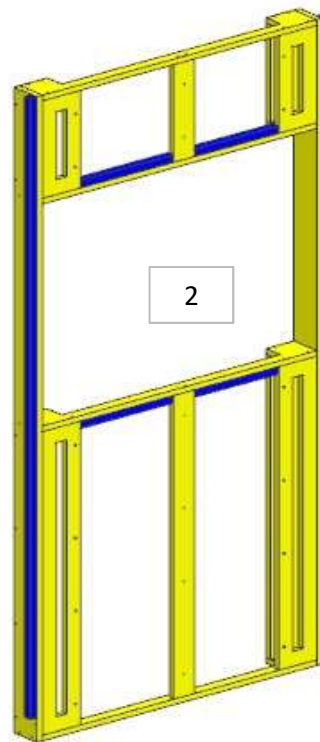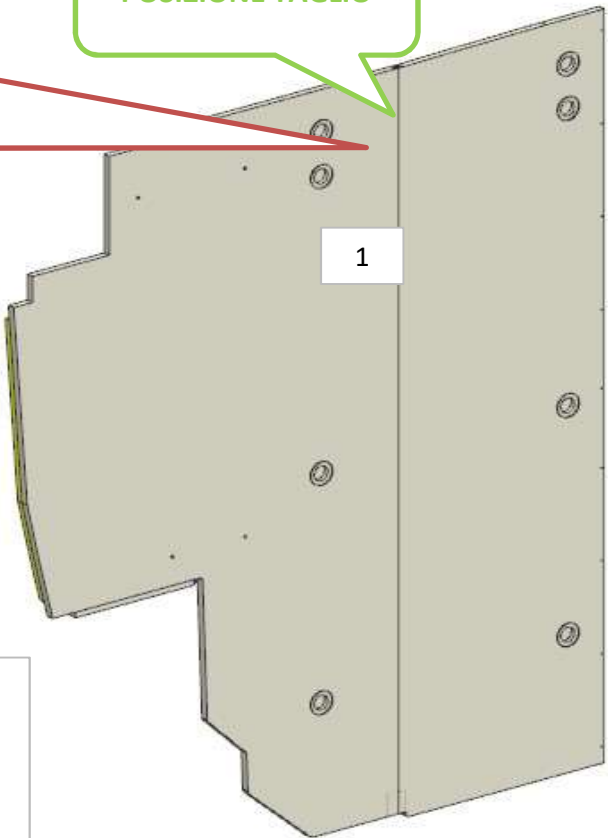

ELEMENTO DA
MONTARE con:
R01_PR01
e spedire con un unico
imballo

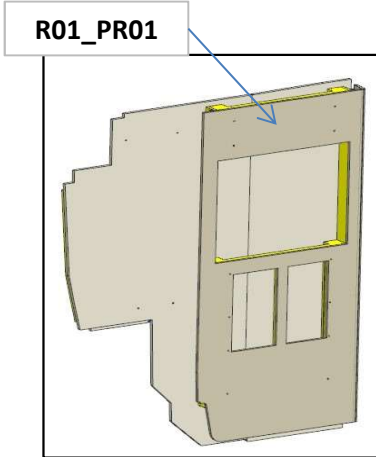

FERRAMENTA:
N° 21 - BUSSOLA ZAMA 6MA
N° 12 - VITI 6MA
N° 8 - FITLOCK MASCHIO
N° 8 - FITLOCK FEMMINA

1 - L 1712 x H.2027 x sp. 19
2 - L 866x H.1736 x pr 82
3 - L 342 x H 69 x sp.15


AZ68F

Gennaio 2023

LOCALE	CODICE	DESCRIZIONE COMPONENTE	FINITURA	Q.TA	OPERATORE
PARATIE	AZ68F-PR02	PARETE BAGNO OSPITI CENTRONAVE	LAMINATO RESINA\ OKOUME'	2	Damiano


1 - L.685 x H 2050 x sp 19
2 - L.729 x H 2075 x sp 19

1

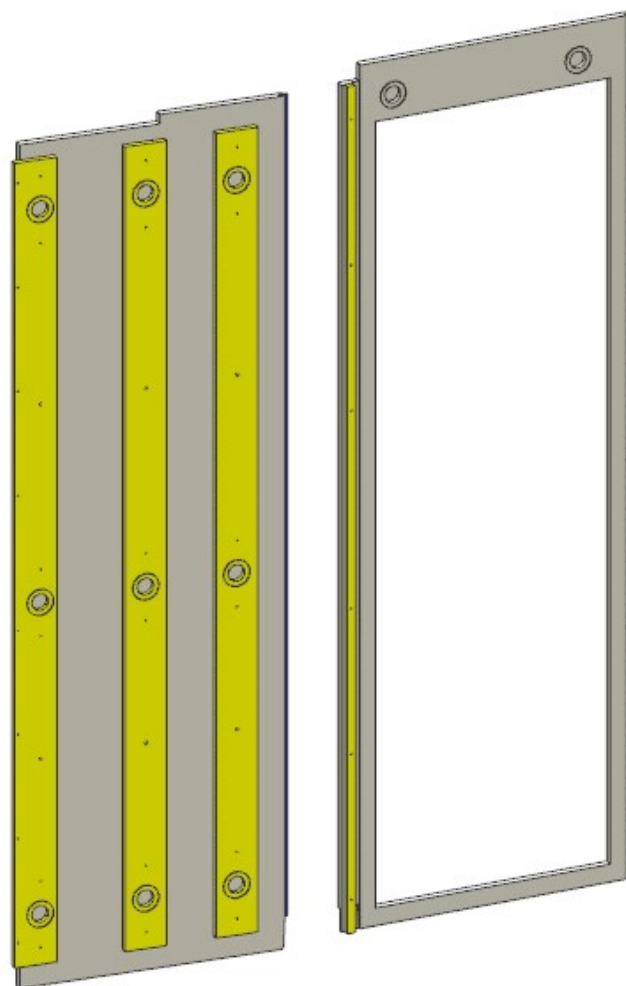

2

ELEMENTO DA
MONTARE con:
R01_PR02
e spedire con un
unico imballo

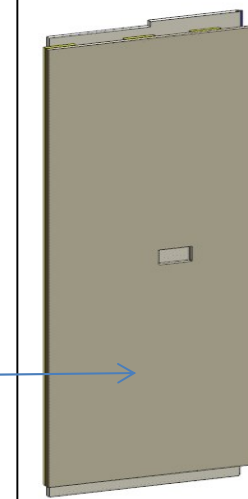

R01_PR02

FERRAMENTA:

N° 11 - FITLOCK MASCHIO
N° 11 - FITLOCK FEMMINA
N° 6 - VITI 6MA
N° 6 - BUSSOLE ZAMA 6MA

AZ68F

DA MAT 233

Gennaio 2023



LOCALE	CODICE	DESCRIZIONE COMPONENTE	FINITURA	Q.TA	OPERATORE
PARATIE	AZ68F-PR03	PARETE BAGNO OSPITI POPPA	LAMINATO RESINA\ OKOUME'	2	Damiano

1 - L 1270 x H.2035 x sp 19

113
AGGIUNTO TAGLIO
PLACCA


FERRAMENTA:

- N° 5 - FITLOCK FEMMINA
- N° 21 - BUSSOLA ZAMA 6MA
- N° 2 - SPINE 8x20 mm
- N° 7 - VITI 6MA X25 TS

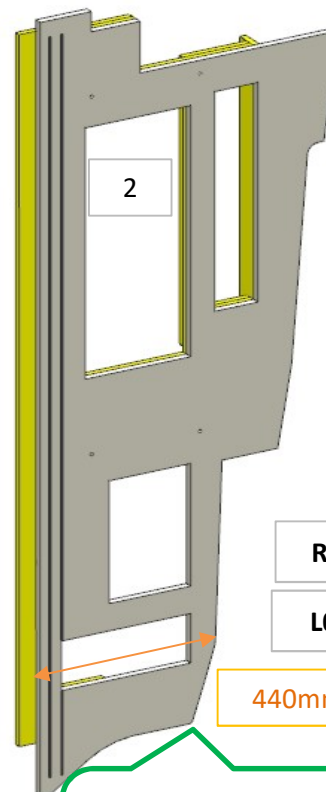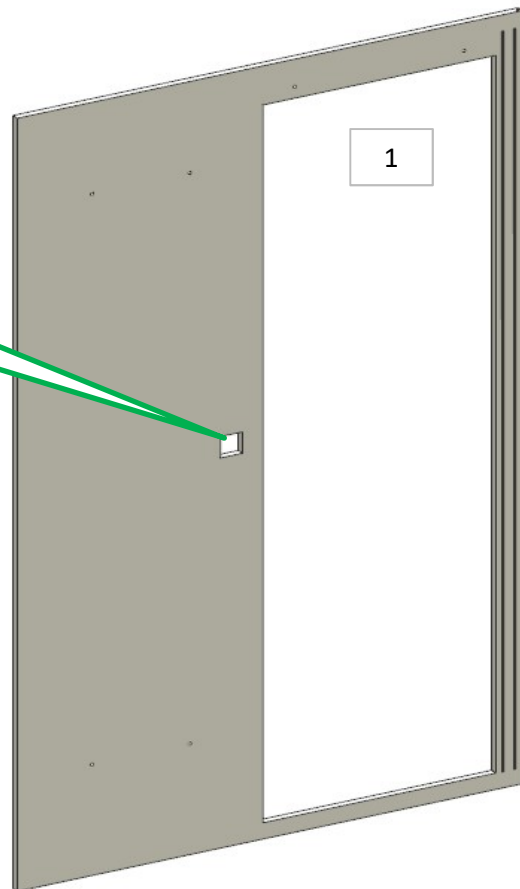

114
MODIFICA SAGOMA

ELEMENTO DA MONTARE
con:
R01_PR03
L01_PR03
e spedire con un unico
imballo


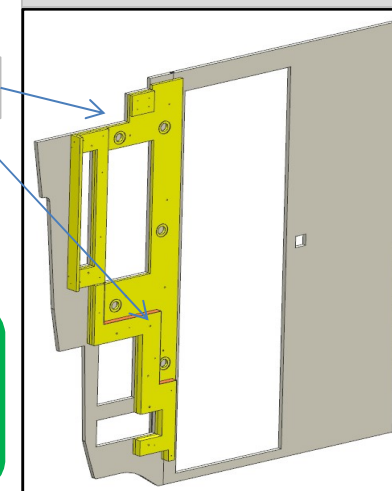


AZ68F


Gennaio 2023

LOCALE	CODICE	DESCRIZIONE COMPONENTE	FINITURA	Q.TA	OPERATORE
PARATIE	AZ68F-PR04	PARETE BAGNO OSPITI WC	OKOUME' GREZZO	3	Damiano

- 1 - L 122 x H.102 x sp. 15
- 2 - L 63 x H.820 x pr. 81
- 3 - L 65 x H 784 x sp. 15

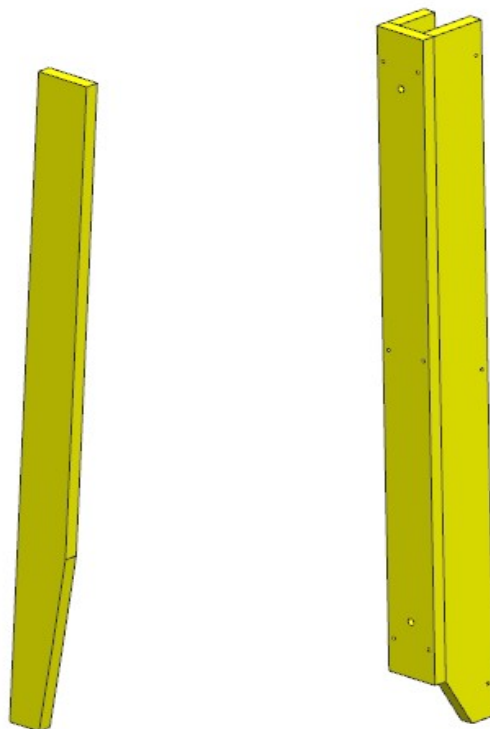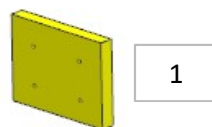

ELEMENTO DA MONTARE con:
R01_PR04
L01_PR04
e spedire con un unico imballo

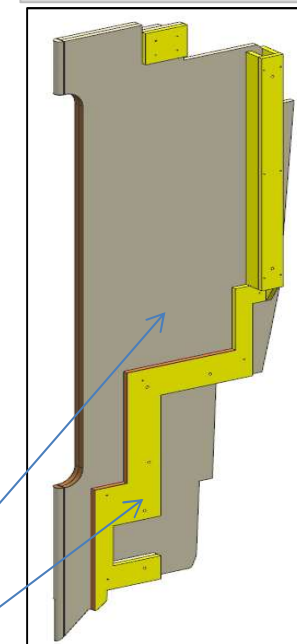

FERRAMENTA:


N° 10 - BUSSOLA ZAMA 6MA

AZ68F

DA MAT 233

Gennaio 2023

LOCALE	CODICE	DESCRIZIONE COMPONENTE	FINITURA	Q.TA	OPERATORE
PARATIE	AZ68F-PR05	PARETE BAGNO VIP PRUA	LAMINATO RESINA	2	Damiano

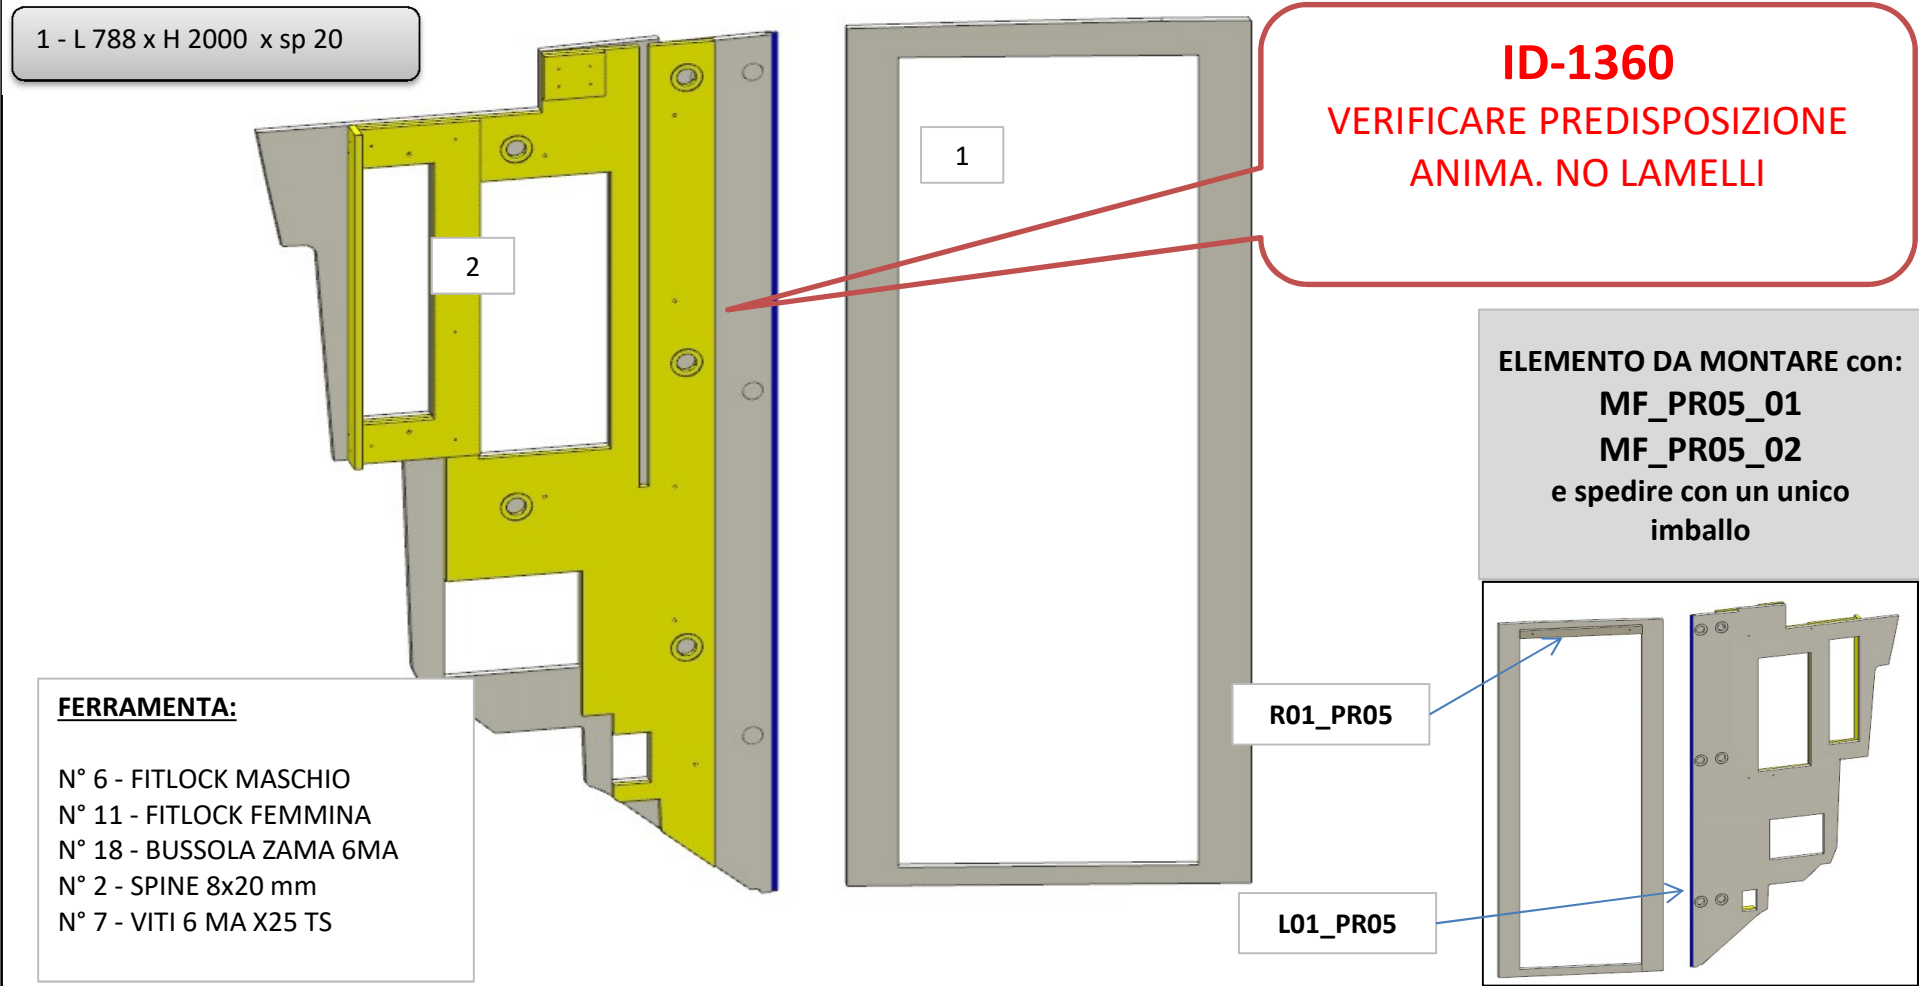



AZ68F

DA MAT 233

Gennaio 2023

LOCALE	CODICE	DESCRIZIONE COMPONENTE	FINITURA	Q.TA	OPERATORE
PARATIE	AZ68F-PR06	PARETE BAGNO VIP POPPA	LAMINATO RESINA	1	Damiano

1 - L 2029 x H.2066 x sp 19

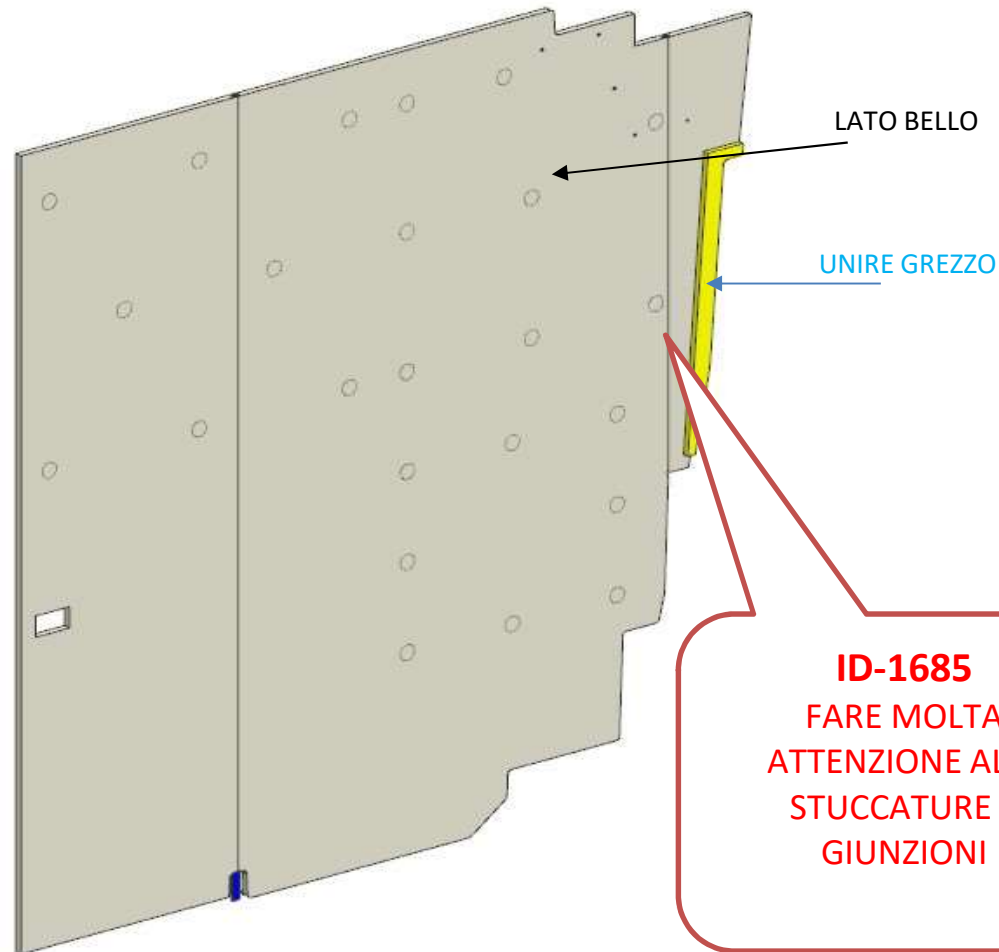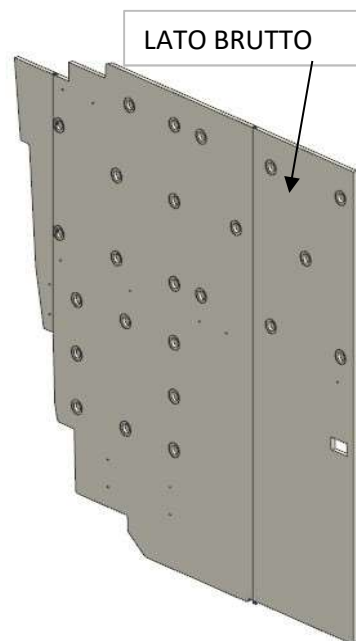

ID-1685
FARE MOLTA
ATTENZIONE ALLE
STUCCATURE E
GIUNZIONI

FERRAMENTA:

N° 24 - FITLOCK FEMMINA
N° 18 - BUSSOLA ZAMA 6MA


AZ68F

DA MAT. 201


Gennaio 2023

LOCALE	CODICE	DESCRIZIONE COMPONENTE	FINITURA	Q.TA	OPERATORE
PARATIE	AZ68F-PR07	PARETE BAGNO VIP CENTRONAVE	LAMINATO RESINA	2	Damiano

1 - L.599 x H 2075 x sp 19
2 - L.671 x H 2035 x sp 19

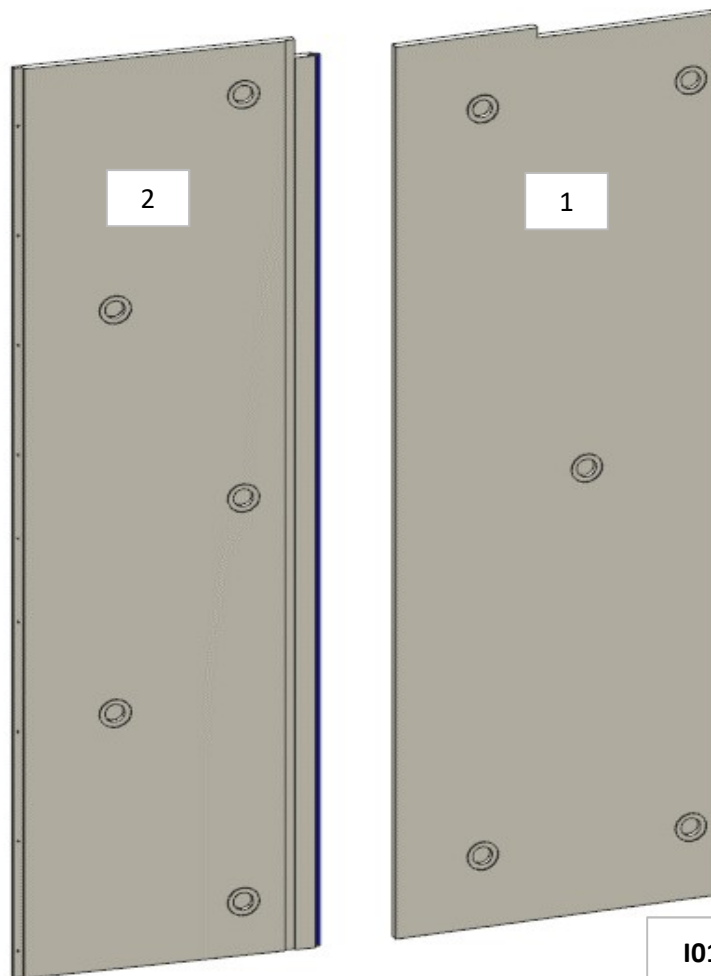

ELEMENTO DA MONTARE con:
I01_PR07
e spedire con un unico imballo

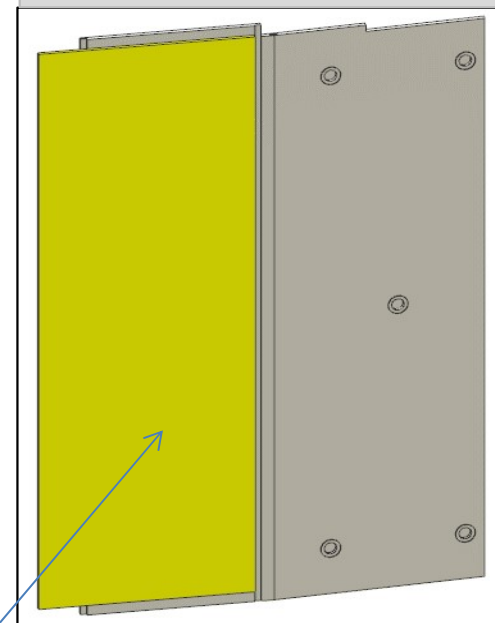

8
MONTARLE
UNITE

FERRAMENTA:

N° 13 - FITLOCK MASCHIO
N° 10 - FITLOCK FEMMINA


I01_PR07

AZ68F


Gennaio 2023

LOCALE	CODICE	DESCRIZIONE COMPONENTE	FINITURA	Q.TA	OPERATORE
PARATIE	AZ68F-PR08	PARETE BAGNO VIP DOCCIA_LAVABO	LAMINATO RESINA\ OKOUME'	1	Damiano

1 - L.970 x H.1942 x sp 19

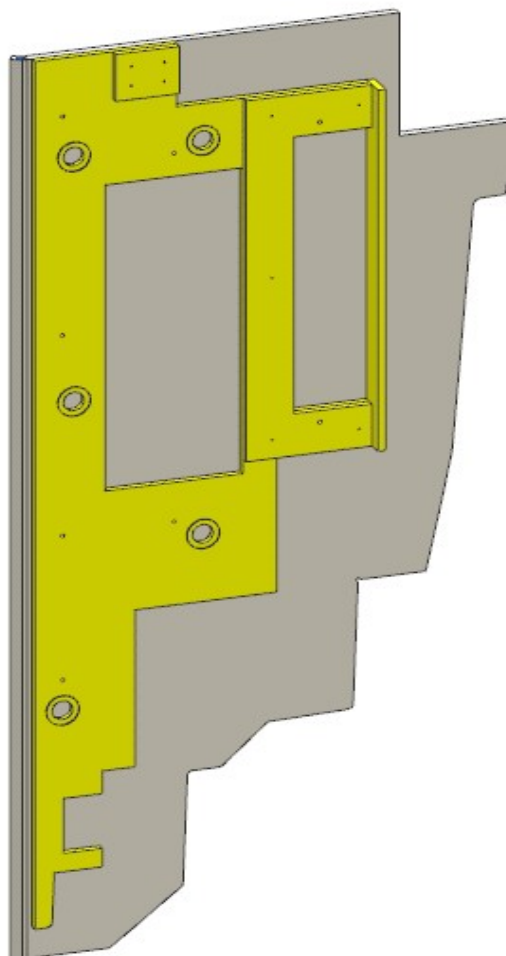

ELEMENTO DA
MONTARE con:
L01_PR08
e spedire con un
unico imballo

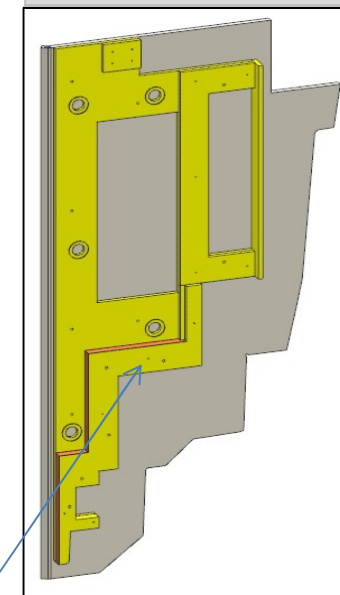

L01_PR08

FERRAMENTA:

N° 5 - FITLOCK FEMMINA
N° 18 - BUSSOLA ZAMA 6MA
N°6 VITI 6MA X25 TS

AZ68F

DA MAT 203

Gennaio 2023


LOCALE	CODICE	DESCRIZIONE COMPONENTE	FINITURA	Q.TA	OPERATORE
PARATIE	AZ68F-PR09	PARETE CABINA VIP PORTA INGRESSO	OKOUME' GREZZO	1	Damiano

1 - L 663 x H2075 x sp 19

DA MAT. 203 VIENE
FATTO GREZZO
(prima era in lastra)


FERRAMENTA:

N° 2 - FITLOCK MASCHIO
N° 2 - FITLOCK FEMMINA
N° 2 - SPINE

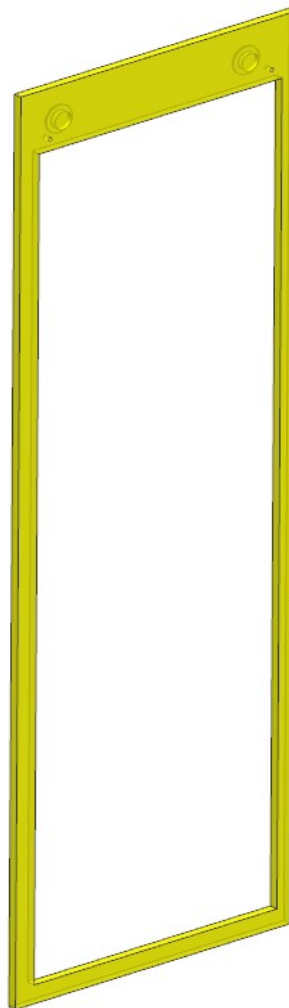

ELEMENTO DA
MONTARE con:
R01_PR09
e spedire con un
unico imballo

R01_PR09

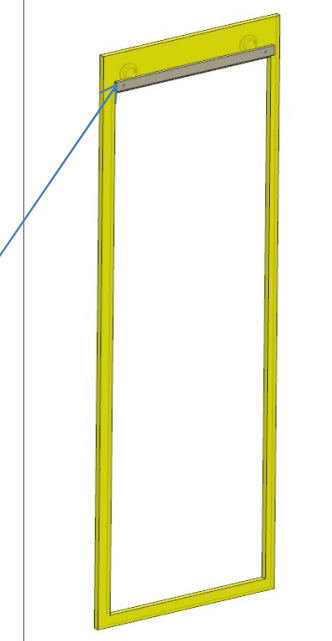

consonni&c


AZ68F

DA MAT 233

Gennaio 2023

LOCALE	CODICE	DESCRIZIONE COMPONENTE	FINITURA	Q.TA	OPERATORE
PARATIE	AZ68F-PR10	PARETE CABINA OSPITI DX CN	OKOUME' GREZZO	2	Damiano

1 - L.1024 x H.1393 x sp 30
2 - L.554 x H.1157 x sp 30

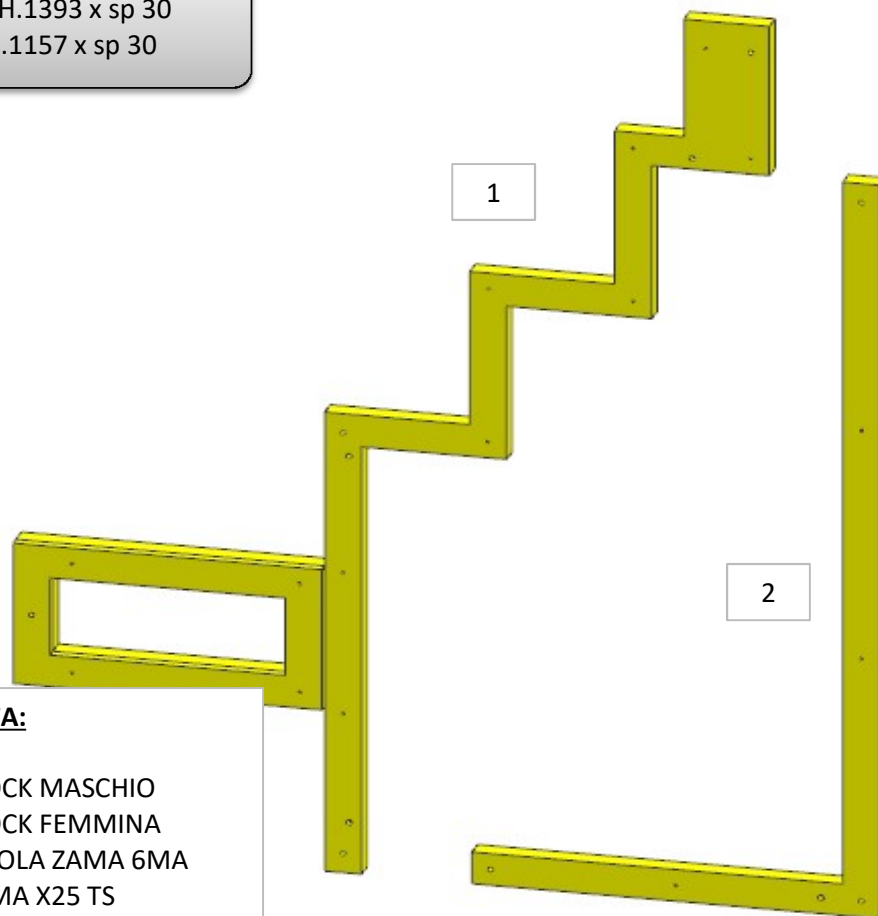


FERRAMENTA:

N° 26 - FITLOCK MASCHIO
N° 26 - FITLOCK FEMMINA
N° 11 - BUSSOLA ZAMA 6MA
N° 7 - VITI 6MA X25 TS

ELEMENTO DA
MONTARE con:
R01_PR10
e spedire con un unico
imballo

R01_PR10

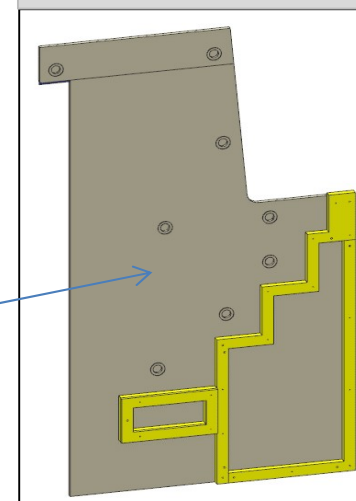


AZ68F

DA MAT 233

Gennaio 2023

LOCALE	CODICE	DESCRIZIONE COMPONENTE	FINITURA	Q.TA	OPERATORE
PARATIE	AZ68F-PR12	PARETE CABINA OSPITI SX POPPA	OKOUME' GREZZO	1	Damiano

1 - L.1292 x H.2198 x sp 19

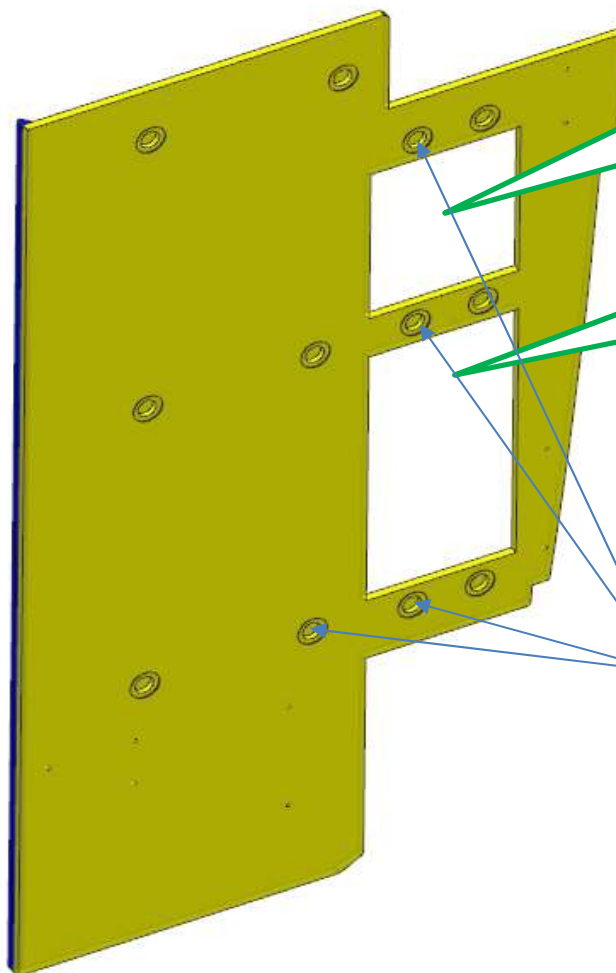

136
AGGIUNTA FINESTRA PASSANTE

136
AGGIUNTA FINESTRA PASSANTE

135
AGGIUNTI ABBASSAMENTI FITLOCK

FERRAMENTA:

N° 12 - FITLOCK FEMMINA
N° 9 - BUSSOLA ZAMA 6MA

AZ68F

DA MAT.233

Gennaio 2023

LOCALE	CODICE	DESCRIZIONE COMPONENTE	FINITURA	Q.TA	OPERATORE
PARATIE	AZ68F-PR13	PARETE CABINA OSPITI SX CURVA	OKOUME' GREZZO	1	Damiano


1 - 55 x H 2551 x sp 5
2 - L.56 x H.2670 x sp 5

1

2

R01_PR13_01

ELEMENTO DA
MONTARE con:
R01_PR13_01
e spedire con un unico
imballo

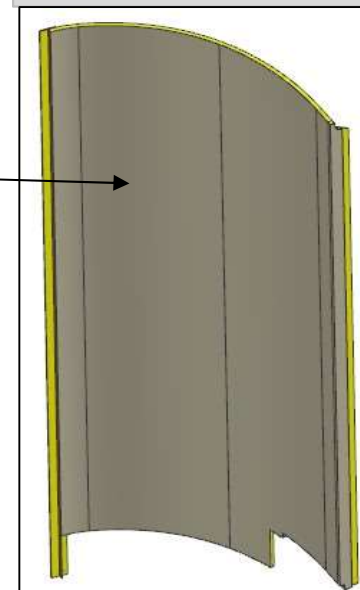

AZ68F

DA MAT 233

Gennaio 2023

LOCALE	CODICE	DESCRIZIONE COMPONENTE	FINITURA	Q.TA	OPERATORE
PARATIE	AZ68F-PR15	PARETE CAB. ARMATORE MURATA PRUA	OKOUME' GREZZO	4	Damiano


104-107
ELIMINATA SOTTOSTRUTTURA E
MODIFICATA SAGOMA



FERRAMENTA:
N° 20 - FITLOCK FEMMINA
N° 10 - BUSSOLA ZAMA 6MA
N° 2 - SPINE 8 X 20

ELEMENTO DA MONTARE con:
MF_PR15_01
MF_PR15_02
e spedire con un unico imballo

- 1 - L.842 x H 1980 x sp 19
- 2 - L.1320 x H 2000 x sp 19
- 3 - L.1508 x H 2028 x sp 19
- 4 - L.837 x H.2035 x sp 19

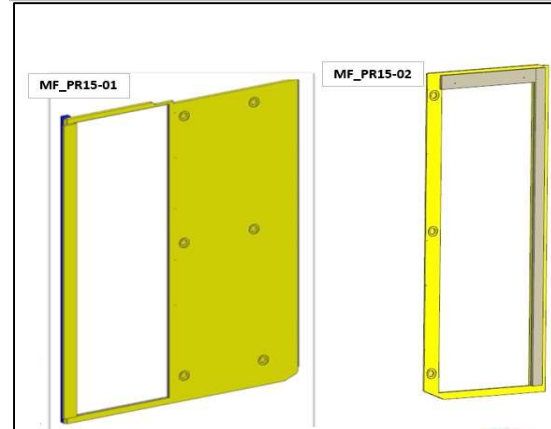


AZ68F

DA MAT 233

Gennaio 2023

LOCALE	CODICE	DESCRIZIONE COMPONENTE	FINITURA	Q.TA	OPERATORE
PARATIE	AZ68F-PR16	PARETE BAGNO ARM. MURATA PRUA	OKOUME' GREZZO	2	Damiano

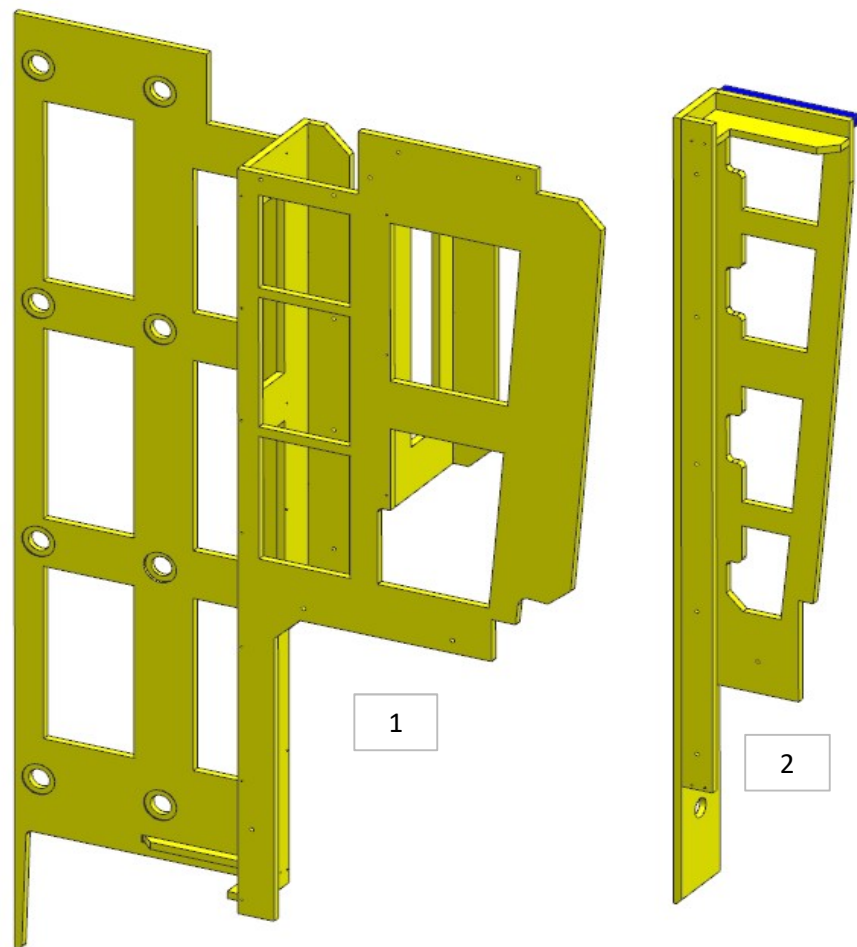


1

2

179
MODIFICA FINITURA.
PARETE IN LAMINATO

FERRAMENTA:
N° 3 - FITLOCK MASCHIO
N° 17 - FITLOCK FEMMINA
N° 16 - BUSSOLA ZAMA 6MA
N° 11 - VITI 6MA X 25 TB

ELEMENTO DA MONTARE
con:
R01_PR16
e spedire con un unico

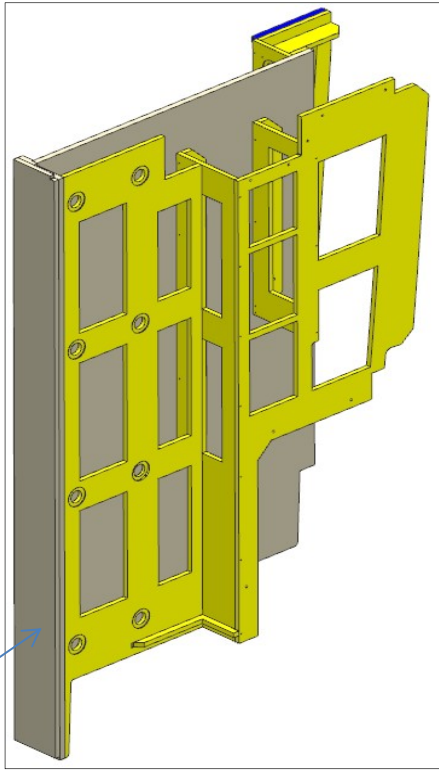


R01_PR16

AZ68F

DA MAT 265

REV. 29-04-2024

LOCALE	CODICE	DESCRIZIONE COMPONENTE	FINITURA	Q.TA	OPERATORE
PARATIE	AZ68F-PR17	PARETE BAGNO ARM. MURATA POPPA	OKOUME' GREZZO	1	Damiano

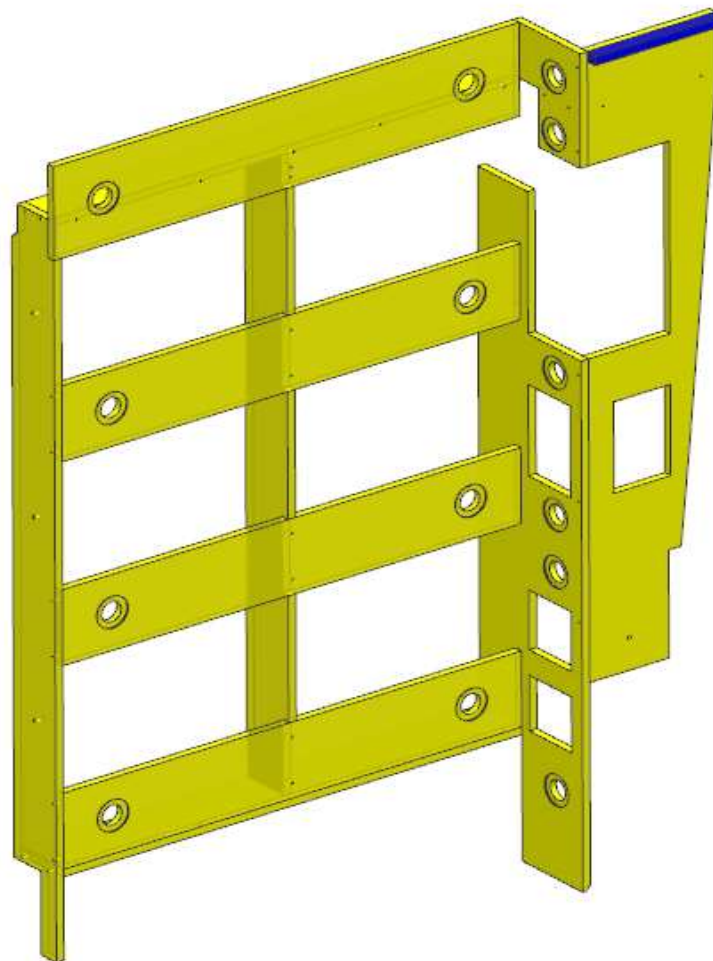

179
MODIFICA FINITURA.
PARETE IN LAMINATO

- FERRAMENTA:**
- N° 8 - FITLOCK MASCHIO
 - N° 14 - FITLOCK FEMMINA
 - N° 1 - BUSSOLA ZAMA 6MA


AZ68F

DA MAT 233

Gennaio 2023

LOCALE	CODICE	DESCRIZIONE COMPONENTE	FINITURA	Q.TA	OPERATORE
PARATIE	AZ68F-PR18	STRUTT. BAGNO ARMATORE BASSA OBLO	OKOUME' GREZZO	1	Damiano

1 - L 818 x H.522 x 174

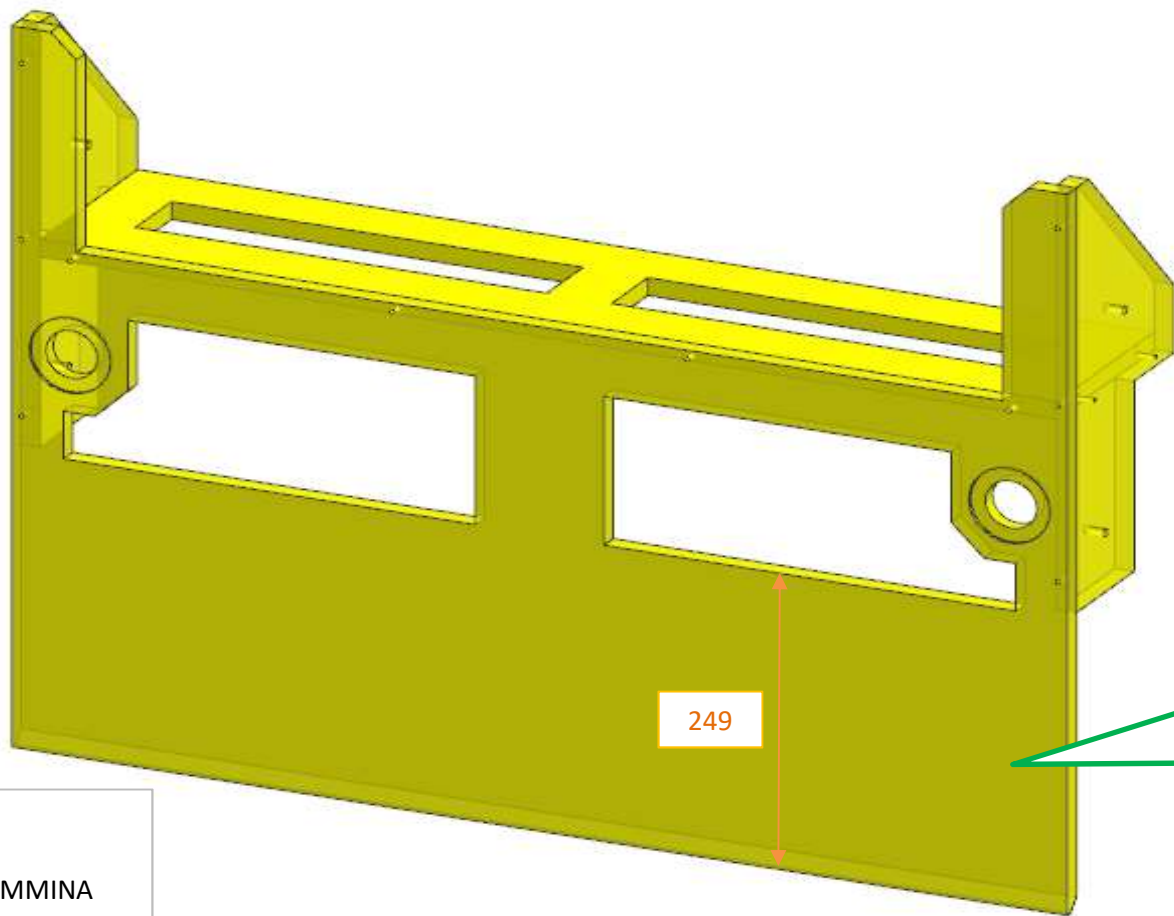

29
ALLUNGATO
PANNELLO

FERRAMENTA:
N° 2 - FITLOCK FEMMINA


AZ68F

DA MAT 233

Gennaio 2023

LOCALE	CODICE	DESCRIZIONE COMPONENTE	FINITURA	Q.TA	OPERATORE
PARATIE	AZ68F-PR19	STRUTT. BAGNO ARMATORE ALTA OBLO	OKOUME' GREZZO	1	Damiano

1 - L.818 x H.258 x sp 15

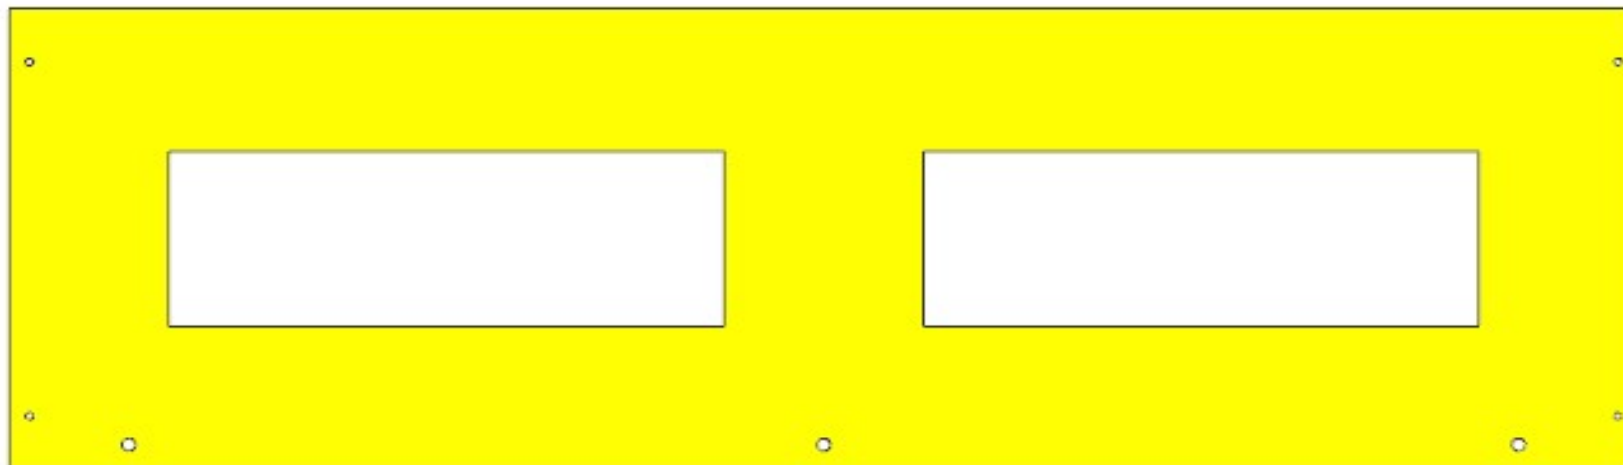

AZ68F

DA MAT 233

Gennaio 2023

LOCALE	CODICE	DESCRIZIONE COMPONENTE	FINITURA	Q.TA	OPERATORE
PARATIE	AZ68F-PR21	PARETE BAGNO ARMATORE DX LAVABO	LAMINATO RESINA	1	Damiano

1 - L.1236 x H 2024 x sp 20

179

RASARE E LACCARE
BIANCO IL FILO GREZZO
VANO PORTA

109

AGGIUNTA TACCA

FERRAMENTA:

N° 13 - BUSSOLA ZAMA 6MA
N° 4 - VITI 6MA X25 TS
N° 31 - SPINE 8X20

ELEMENTO DA MONTARE

con:

R01_PR21

L01_PR21

e spedire con un unico
imballo

R01_PR21

L01_PR21

consonni&c


AZ68F

DA MAT 233

Gennaio 2023

LOCALE	CODICE	DESCRIZIONE COMPONENTE	FINITURA	Q.TA	OPERATORE
PARATIE	AZ68F-PR22	STRUT. BAGNO ARM. SPECCHIO LAVABO	OKOUME' GREZZO	1	Damiano

1 - L.811 x H.976 x sp 15

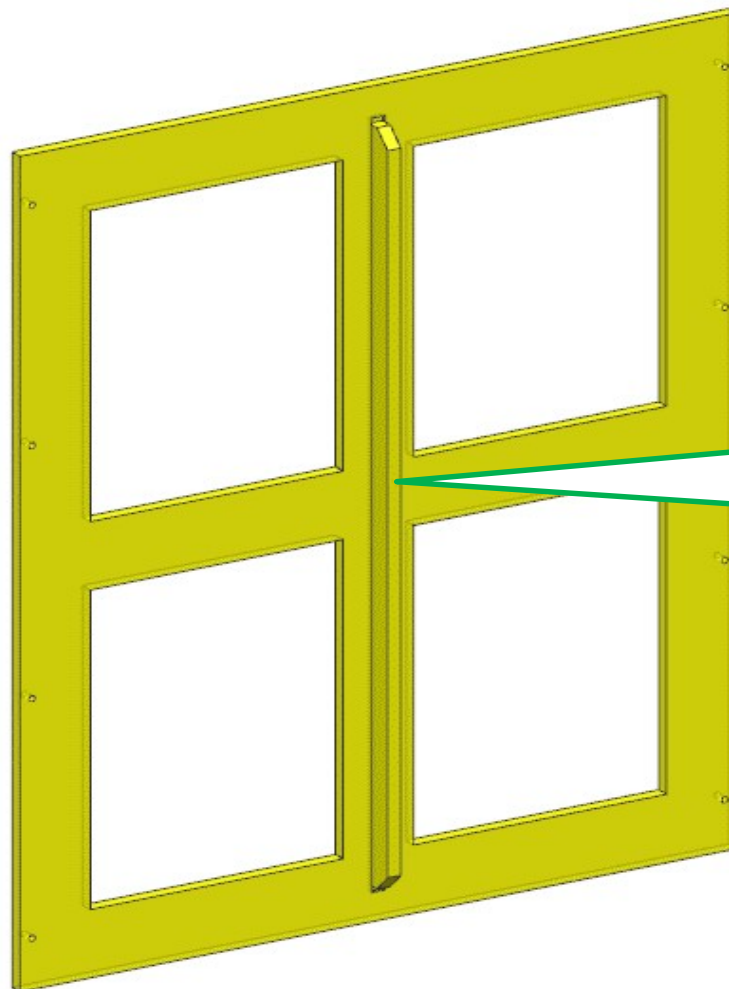


25
RIDOTTO LUNGHEZZA
LISTELLO = 890mm

AZ68F

DA MAT 233

Gennaio 2023

LOCALE	CODICE	DESCRIZIONE COMPONENTE	FINITURA	Q.TA	OPERATORE
PARATIE	AZ68F-PR23	PARETE BAGNO ARMATORE DX DOCCIA	LAMINATO RESINA\ OKOUME'	2	Damiano


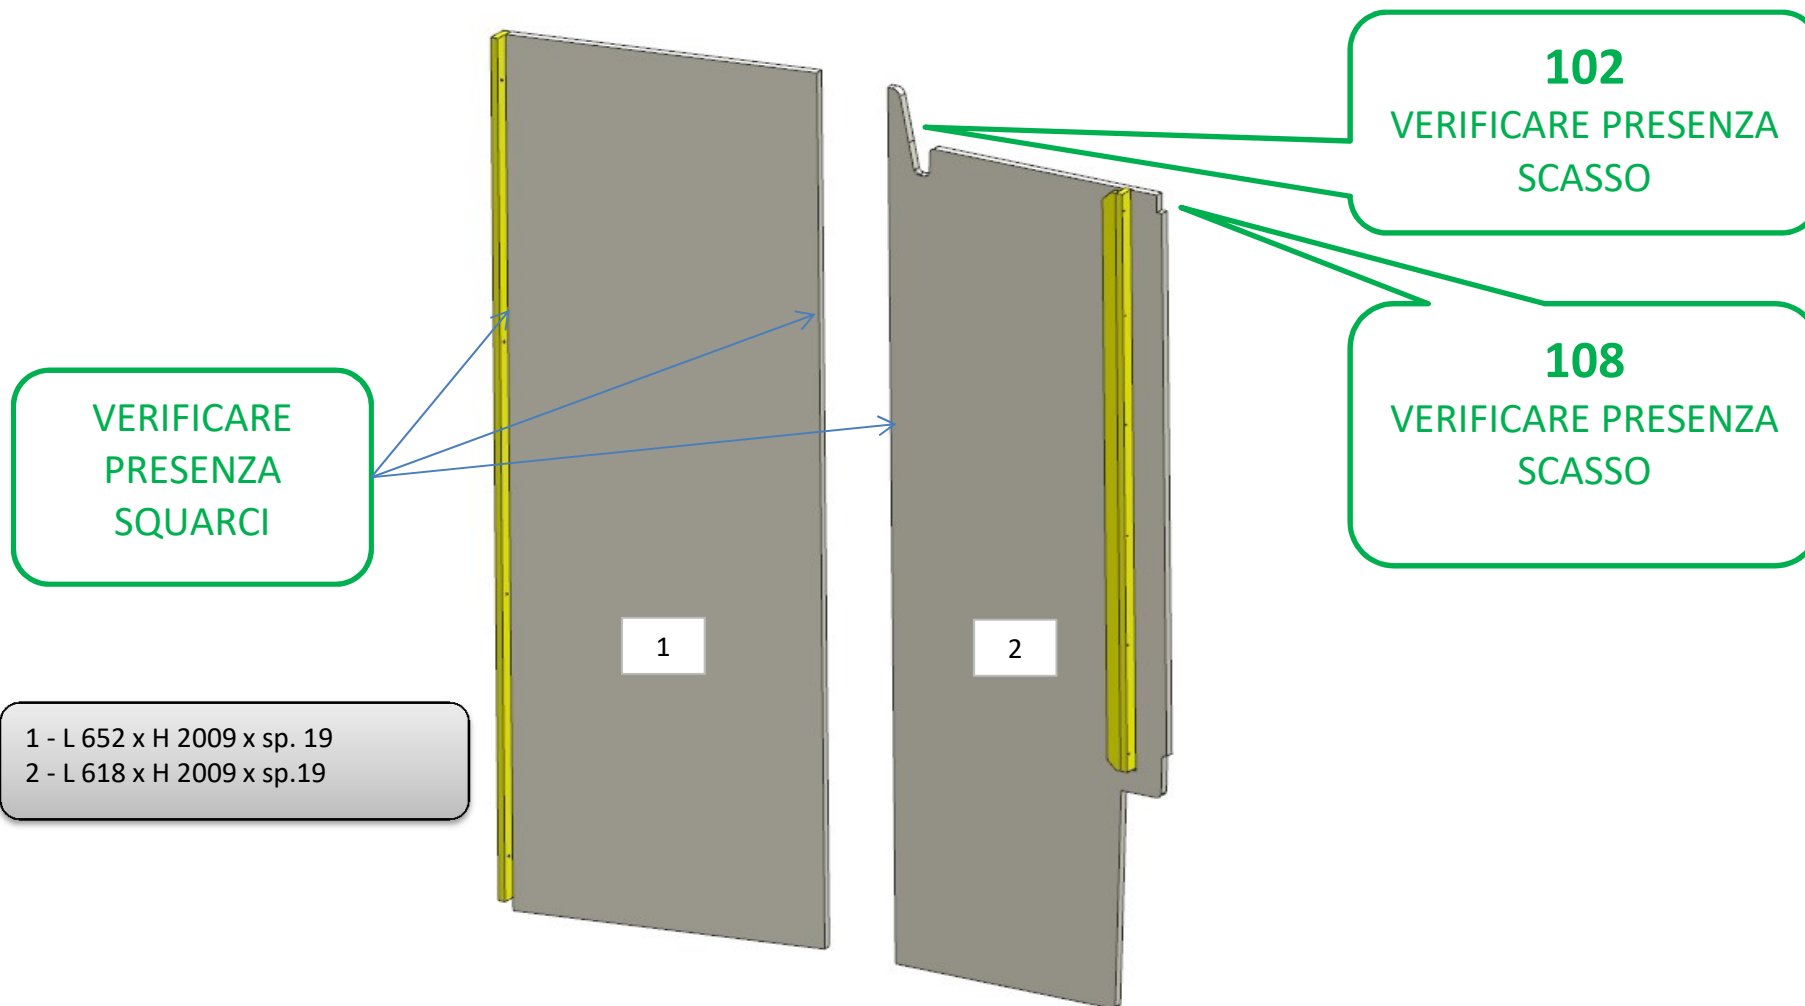


AZ68F

DA MAT 233

Gennaio 2023

LOCALE	CODICE	DESCRIZIONE COMPONENTE	FINITURA	Q.TA	OPERATORE
PARATIE	AZ68F-PR24	PARETE BAGNO ARMAT. PORTA SCORR.	LAMINATO PURICELLI\ OKOUME'	2	Damiano

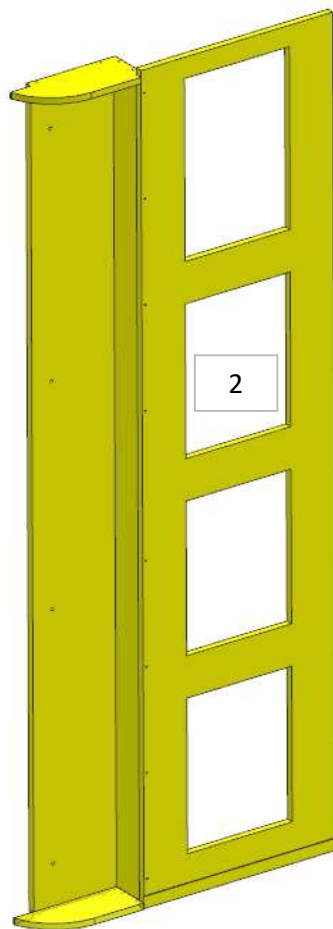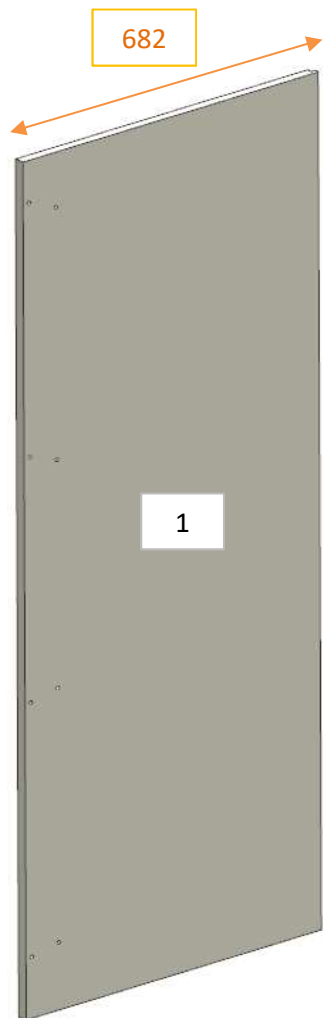



1 - L 682 x H 2024 x sp. 19
2 - L 678 x H 1979 x pr. 104

FERRAMENTA:
N° 8 - BUSSOLA ZAMA 6MA
N° 4 -- VITI 6MA X25 TB

31a
ALLUNGATA TUTTA LA

VERIFICARE PRESENZA
SQUARCI E
ABBASSAMENTI

ELEMENTO DA
MONTARE con:
A01_PR24
e spedire con un
unico imballo

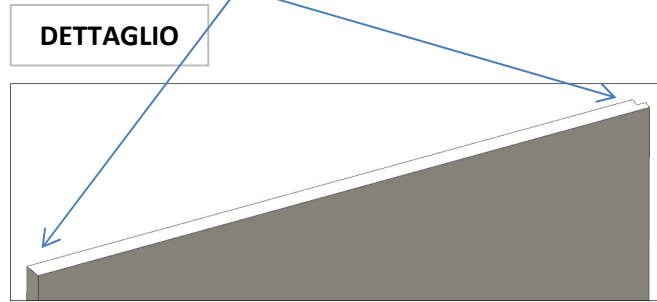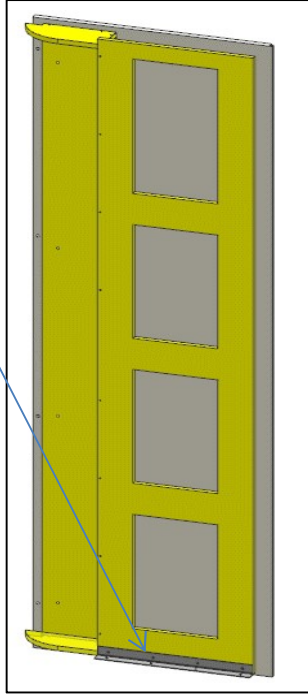

AZ68F

DA MAT 233

Gennaio 2023

LOCALE	CODICE	DESCRIZIONE COMPONENTE	FINITURA	Q.TA	OPERATORE
PARATIE	AZ68F-PR25	STRUT. BAGNO ARM. SEDUTA DOCCIA	OKOUME' GREZZO	1	Damiano

1 - L.783 x H 67 x 240

31a
ALLUNGATA
STRUTTURA

