


AZ68F

DA MAT 233

REV. 2022

LOCALE	CODICE	DESCRIZIONE COMPONENTE	FINITURA	Q.TA	OPERATORE
PARATIE	AZ68F-MF_PR01	PARETE BAGNO OSPITI PRUA			Damiano

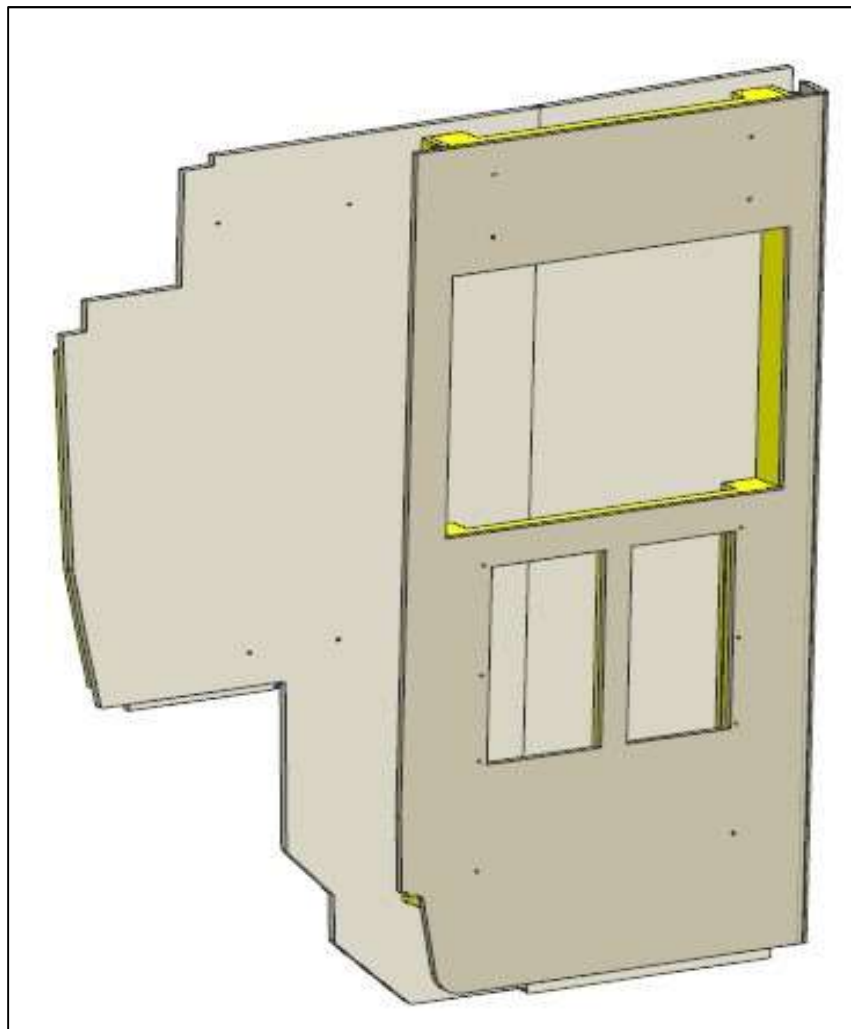

FERRAMENTA:


- N° 21 - BUSSOLA ZAMA 6MA
- N° 12 - VITI 6MA
- N° 8 - FITLOCK MASCHIO
- N° 8 - FITLOCK FEMMINA

AZ68F

DA MAT 233

REV. 2022

LOCALE	CODICE	DESCRIZIONE COMPONENTE	FINITURA	Q.TA	OPERATORE
PARATIE	AZ68F-MF_PRO2	PARETE BAGNO OSPITI CENTRONAVE			Damiano

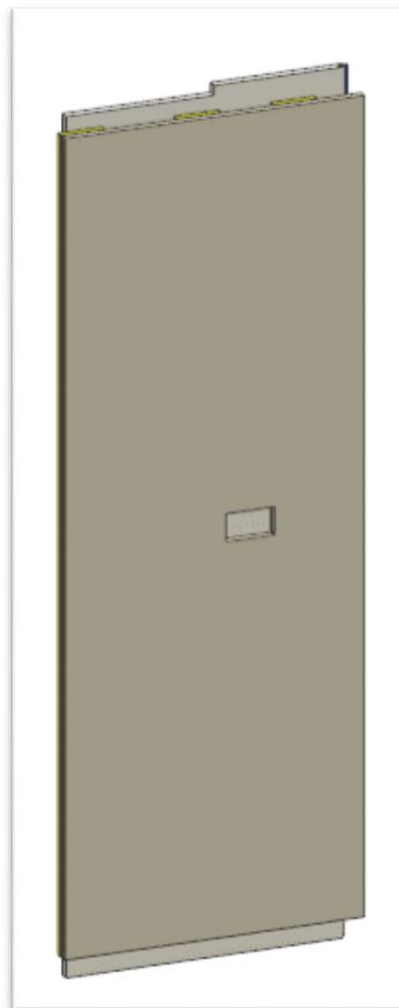

FERRAMENTA:


- N° 11 - FITLOCK MASCHIO
- N° 11 - FITLOCK FEMMINA
- N° 6 - VITI 6MA
- N° 6 - BUSSOLE ZAMA 6MA TS

AZ68F

DA MAT 233

REV. 2022

LOCALE	CODICE	DESCRIZIONE COMPONENTE	FINITURA	Q.TA	OPERATORE
PARATIE	AZ68F-MF_PR03	PARETE BAGNO OSPITI POPPA			Damiano

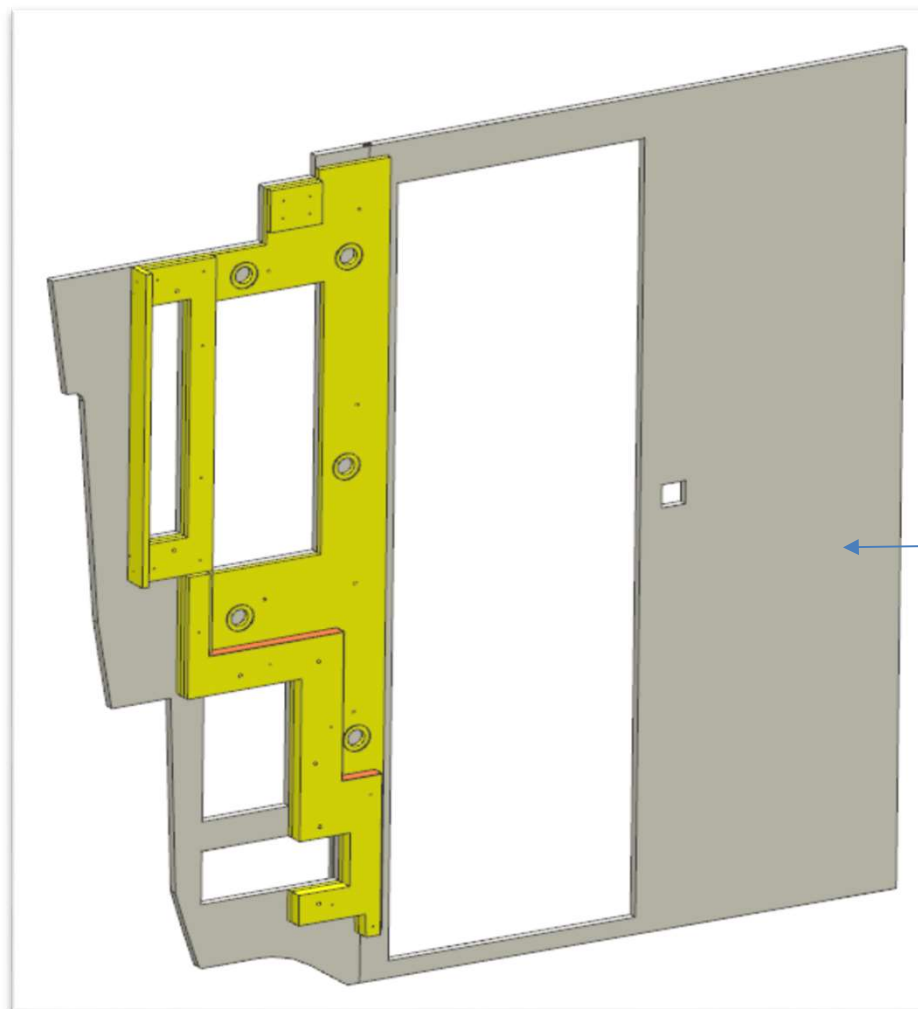

LATO BELLO

FERRAMENTA:

FERRAMENTA:

- N° 5 - FITLOCK FEMMINA
- N° 21 - BUSSOLA ZAMA 6MA
- N° 2 - SPINE 8x20 mm
- N° 7 - VITI 6MA X25 TS


AZ68F

DA MAT. 201


REV. 2022

LOCALE	CODICE	DESCRIZIONE COMPONENTE	FINITURA	Q.TA	OPERATORE
PARATIE	AZ68F-MF_PR04	PARETE BAGNO OSPITI WC			Damiano

VISTA FRONTE

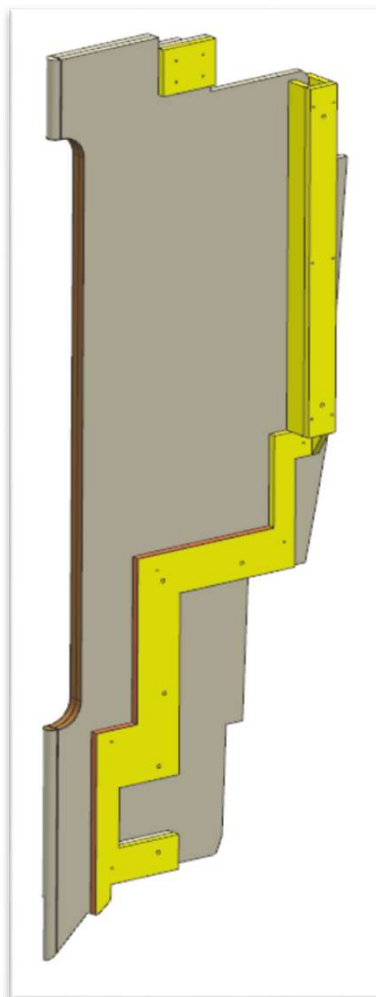

VISTA RETRO

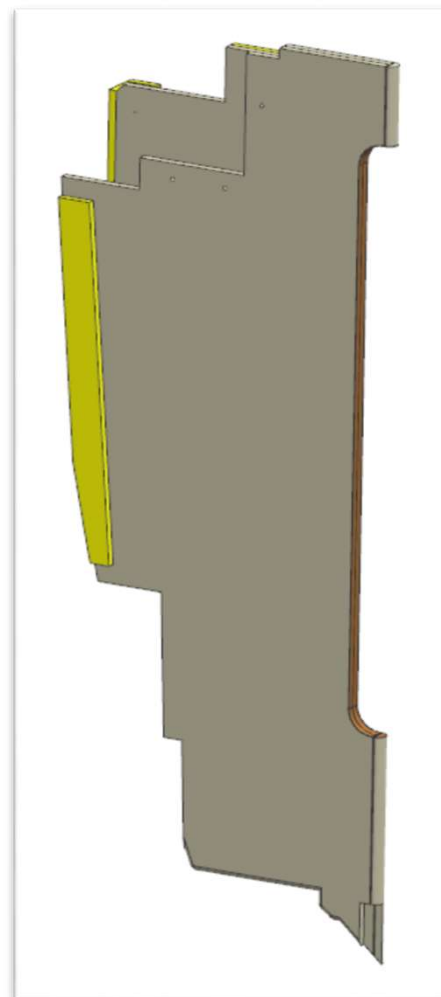

FERRAMENTA:


N° 10 - BUSSOLA ZAMA 6MA

AZ68F

DA MAT 233

REV. 2022

LOCALE	CODICE	DESCRIZIONE COMPONENTE	FINITURA	Q.TA	OPERATORE
PARATIE	AZ68F-MF_PR05-01\02	PARETE BAGNO VIP PRUA			Damiano

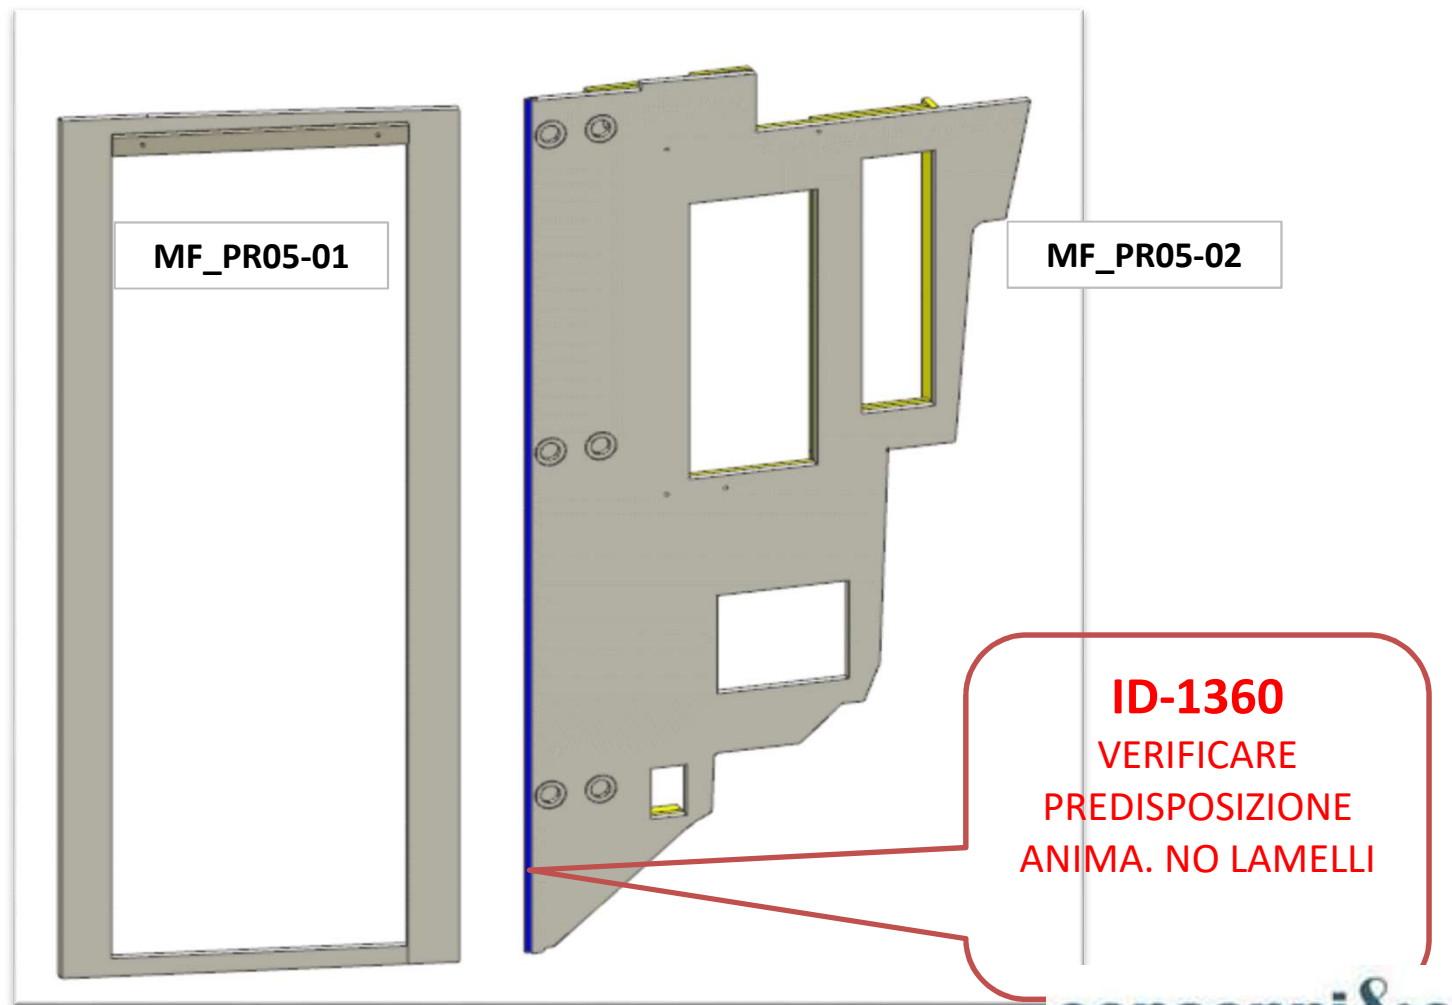

FERRAMENTA:


- N° 6 - FITLOCK MASCHIO
- N° 11 - FITLOCK FEMMINA
- N° 18 - BUSSOLA ZAMA 6MA
- N° 2 - SPINE 8x20 mm
- N° 7 - VITI 6 MA X25 TS

AZ68F

DA MAT. 201

REV. 2022

LOCALE	CODICE	DESCRIZIONE COMPONENTE	FINITURA	Q.TA	OPERATORE
PARATIE	AZ68F-MF_PR07	PARETE BAGNO VIP CENTRONAVE			Damiano

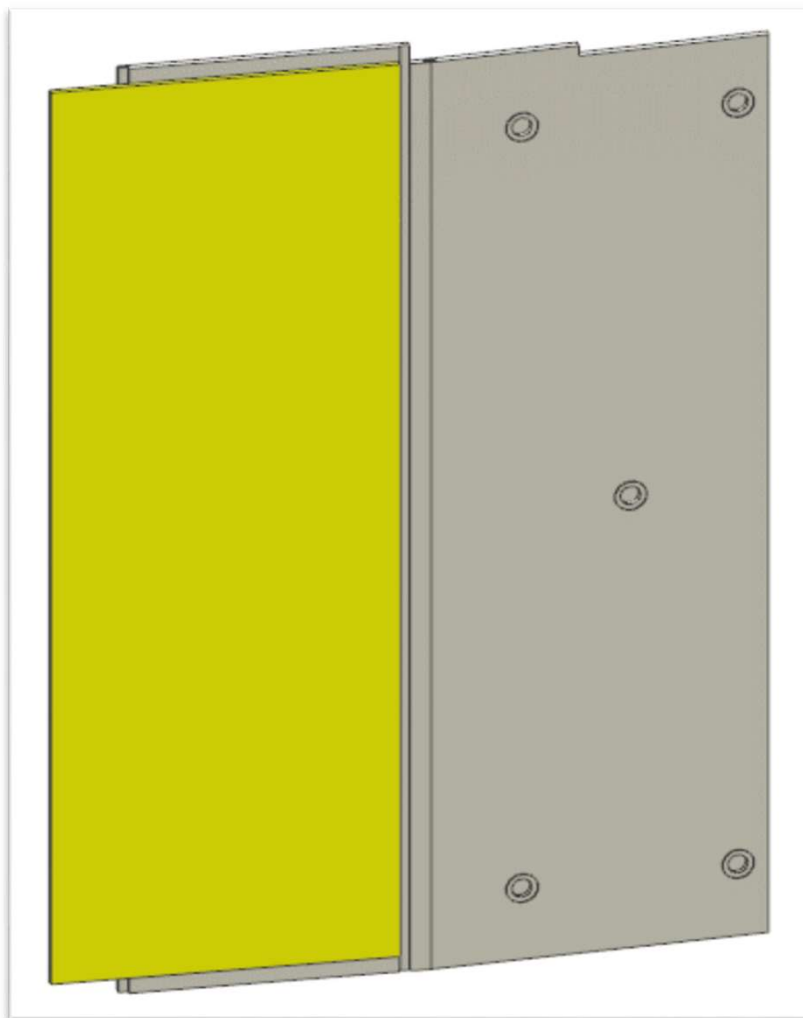

8
MONTARLE
UNITE

FERRAMENTA:


N° 13 - FITLOCK MASCHIO
N° 10 - FITLOCK FEMMINA

AZ68F

DA MAT. 233

REV. 2022

LOCALE	CODICE	DESCRIZIONE COMPONENTE	FINITURA	Q.TA	OPERATORE
PARATIE	AZ68F-MF_PR08	PARETE BAGNO VIP DOCCIA_LAVABO			Damiano

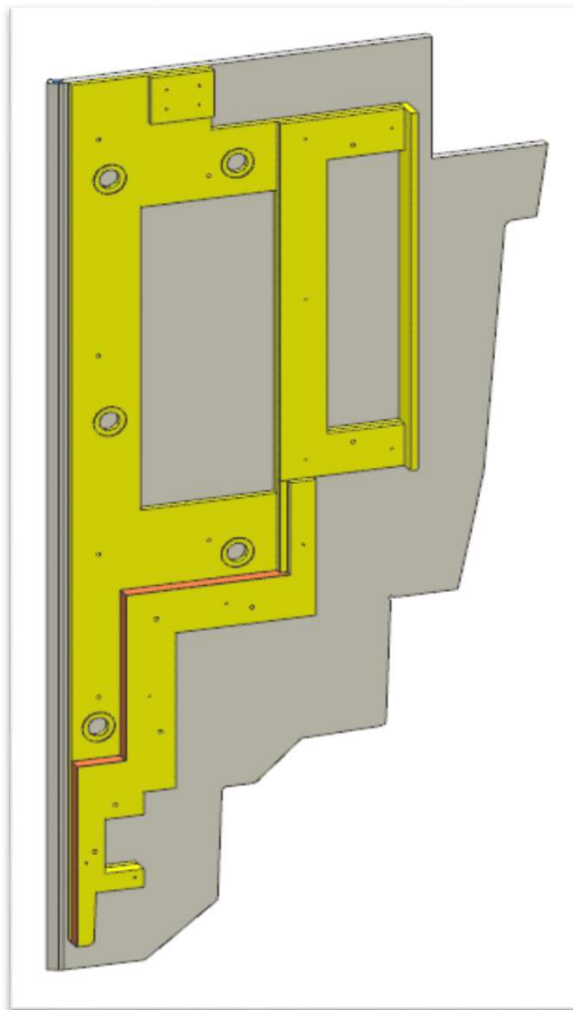

FERRAMENTA:


N° 5 - FITLOCK FEMMINA
N° 18 - BUSSOLA ZAMA 6MA
N° 6 - VITI 6MA X 25 TS

AZ68F

DA MAT. 203

REV. 2022

LOCALE	CODICE	DESCRIZIONE COMPONENTE	FINITURA	Q.TA	OPERATORE
PARATIE	AZ68F-MF_PR09	PARETE CABINA VIP PORTA INGRESSO			Damiano

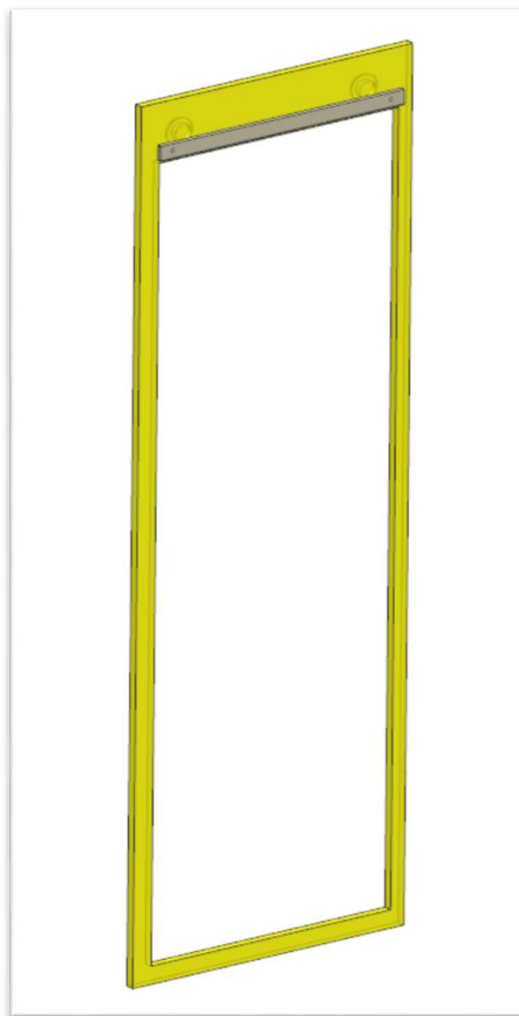

FERRAMENTA:


- N° 2 - FITLOCK MASCHIO
- N° 2 - FITLOCK FEMMINA
- N° 2 - SPINE

AZ68F

DA MAT 233

REV. 2022

LOCALE	CODICE	DESCRIZIONE COMPONENTE	FINITURA	Q.TA	OPERATORE
PARATIE	AZ68F-MF_PR10	PARETE CABINA OSPITI DX CN			Damiano

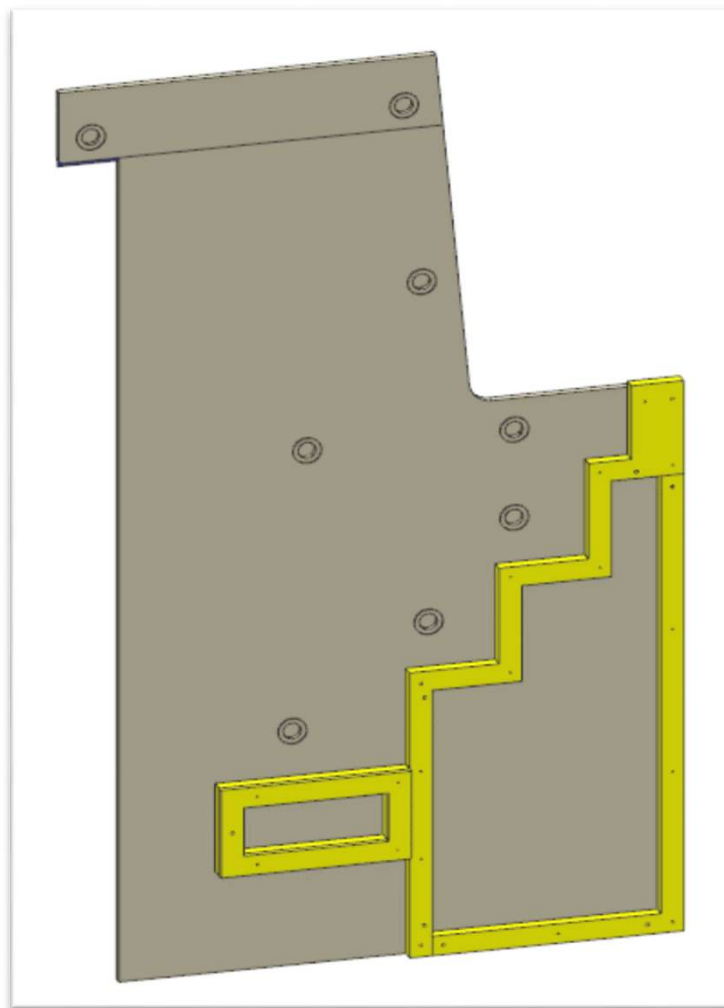

FERRAMENTA:


- N° 26 - FITLOCK MASCHIO
- N° 26 - FITLOCK FEMMINA
- N° 11 - BUSSOLA ZAMA 6MA
- N° 7 - VITI 6MA X25 TS

AZ68F

DA MAT 233

REV. 2022

LOCALE	CODICE	DESCRIZIONE COMPONENTE	FINITURA	Q.TA	OPERATORE
PARATIE	AZ68F-MF_PR13	PARETE CABINA OSPITI SX CURVA			Damiano

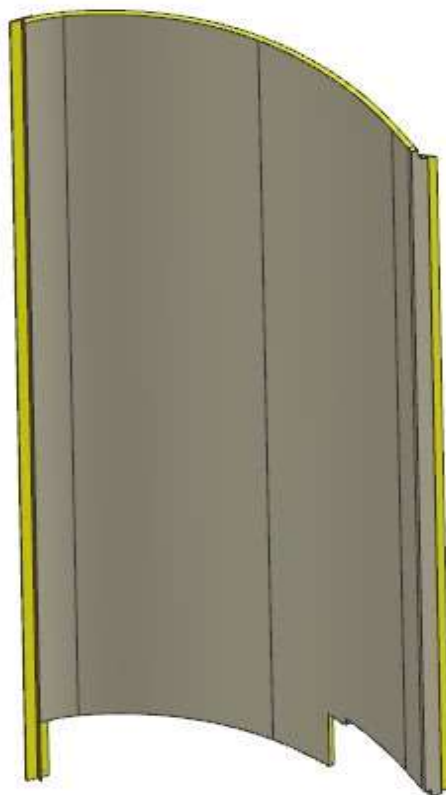


AZ68F

DA MAT 233


REV. 2022

LOCALE	CODICE	DESCRIZIONE COMPONENTE	FINITURA	Q.TA	OPERATORE
PARATIE	AZ68F-MF_PR15_01\02	PARETE CAB. ARMATORE MURATA PRUA			Damiano

MF_PR15-01

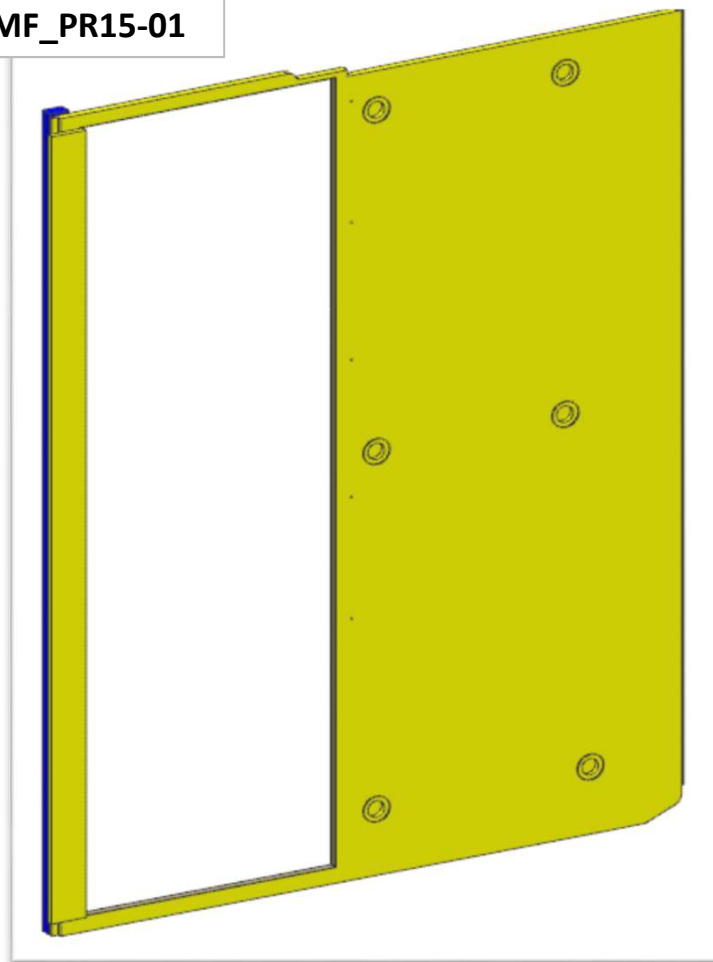

MF_PR15-02

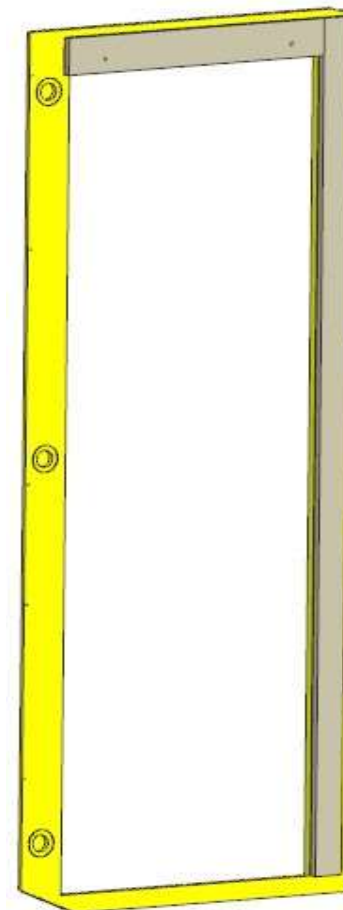

FERRAMENTA:

- N° 20 - FITLOCK FEMMINA
- N° 10 - BUSSOLA ZAMA 6MA
- N° 2 - SPINE 8 X 20

AZ68F

DA MAT 233

REV. 2022


LOCALE	CODICE	DESCRIZIONE COMPONENTE	FINITURA	Q.TA	OPERATORE
PARATIE	AZ68F-MF_PR16	PARETE BAGNO ARM. MURATA PRUA			Damiano

179

MODIFICA FINITURA.
PARETE IN LAMINATO

FERRAMENTA:

N° 3 - FITLOCK MASCHIO
N° 17 - FITLOCK FEMMINA
N° 16 - BUSSOLA ZAMA 6MA
N° 11 - VITI 6MA X 25 TB

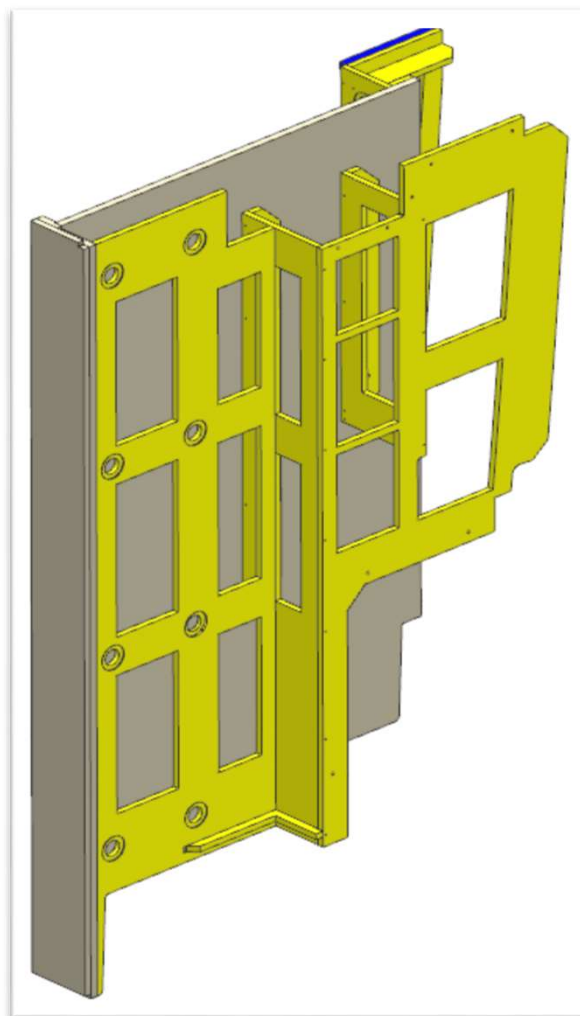


AZ68F

DA MAT 233

REV. 2022

LOCALE	CODICE	DESCRIZIONE COMPONENTE	FINITURA	Q.TA	OPERATORE
PARATIE	AZ68F-MF_PR20	PARETE BAGNO ARMATORE SX LAVABO			Damiano

INSERITO FORO
PRESA SU LASTRA E
STRUTTURA

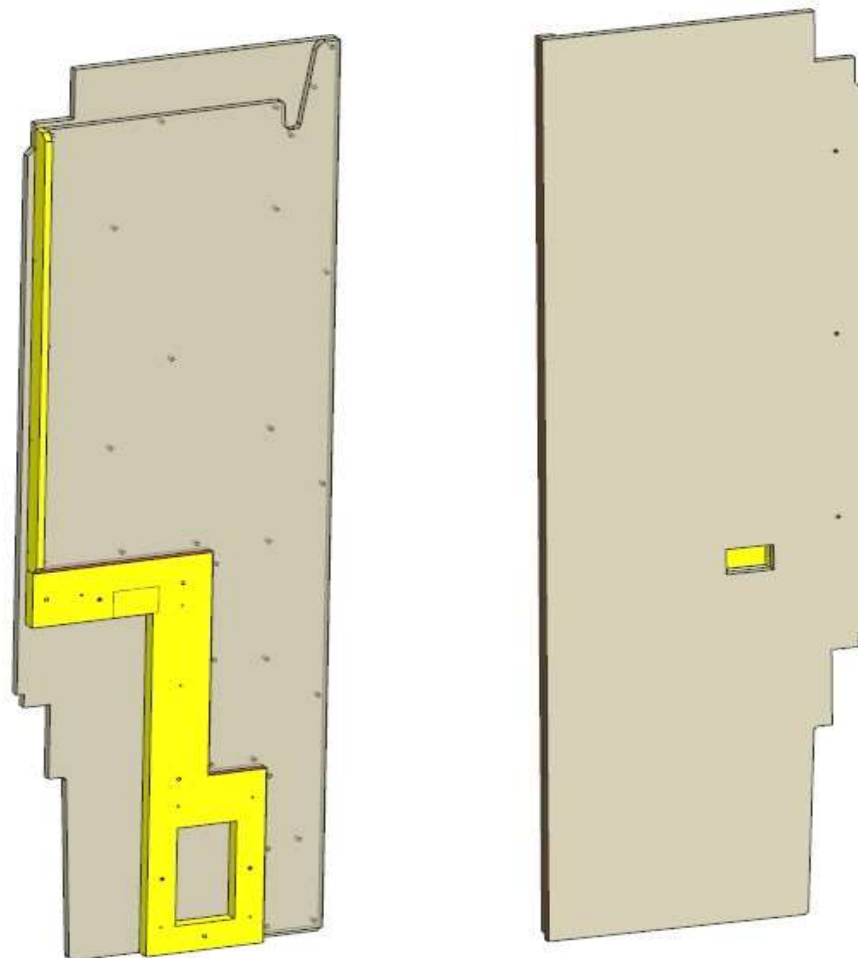

FERRAMENTA:

N° 10 - BUSSOLA ZAMA 6MA
N° 29 - SPINE


AZ68F

DA MAT.233

REV. 2022

LOCALE	CODICE	DESCRIZIONE COMPONENTE	FINITURA	Q.TA	OPERATORE
PARATIE	AZ68F-MF_PR21	PARETE BAGNO ARMATORE DX LAVABO			Damiano

179
PARETE LASTRA BORDARE
FILI INTERNI.
PARETE LAMINATO
RASARE E VERNICIARE
BIANCO FILI INTERNI.

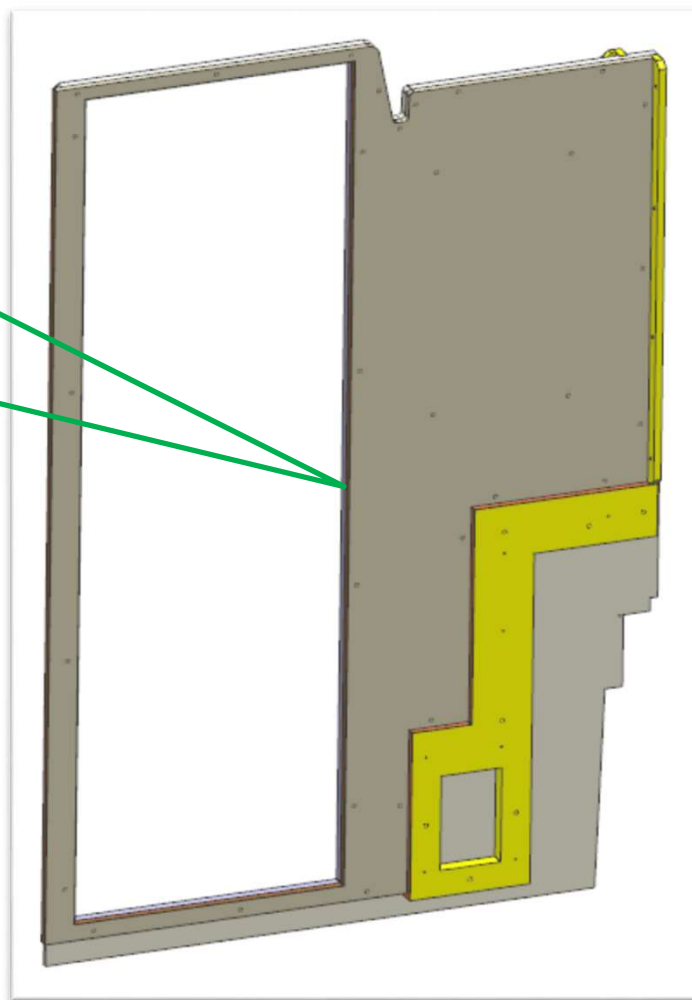

FERRAMENTA:


N° 13 - BUSSOLA ZAMA 6MA
N° 4 - VITI 6MA X25 TS
N° 31 - SPINE 8X20

AZ68F

DA MAT. 201

REV. 2022

LOCALE	CODICE	DESCRIZIONE COMPONENTE	FINITURA	Q.TA	OPERATORE
PARATIE	AZ68F-MF_PR24	PARETE BAGNO ARMAT. PORTA SCORR.			Damiano

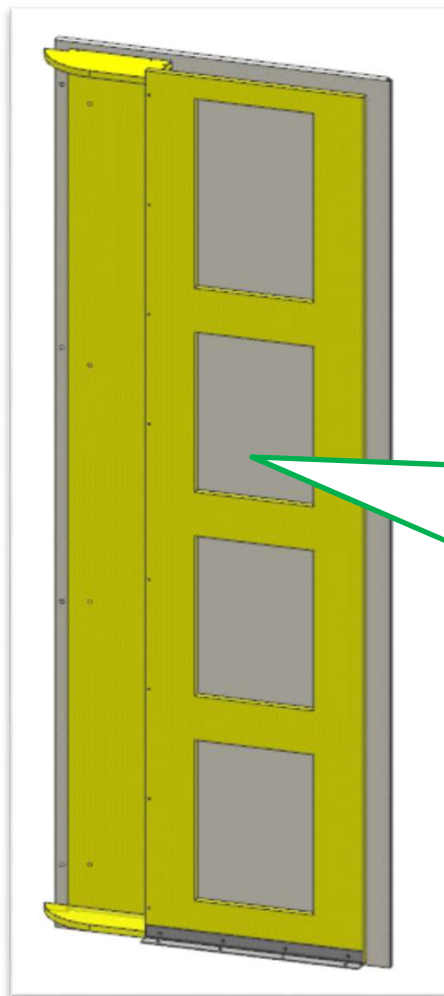

31a
ALLUNGATA TUTTA LA
STRUTTURA ED
ELIMINATO ACCIAIO
SUPERIORE

FERRAMENTA:

N° 8 - BUSSOLA ZAMA 6MA
N° 4 -- VITI 6MA X25 TB