

AZ53F

DA MAT. 207 REV. 26-06-2024

LOCALE	CODICE	DESCRIZIONE COMPONENTE	FINITURA	Q.TA	OPERATORE
PARATIE	AZ53F-PR01	PARETE ARMATORE PRUA DX	OKOUME' GREZZO	3	Dante

- 1 - L.1581 x H.2216 x sp 26
- 2 - L.110x H.199 x sp 26
- 3 - L. 35 x H. 1497

1

2

3

H. 136

87
MODIFICA
SAGOMA

VERIFICARE CHE
NON SIANO
IMBARCATE

AZ53F


REV. 26-06-2024

LOCALE	CODICE	DESCRIZIONE COMPONENTE	FINITURA	Q.TA	OPERATORE
PARATIE	AZ53F-PR02	ANGOLARE PARETE ARMATORE PRUA	OKOUME' GREZZO	1	Dante

1 - L.34 x H.198 x 44



DETTAGLIO

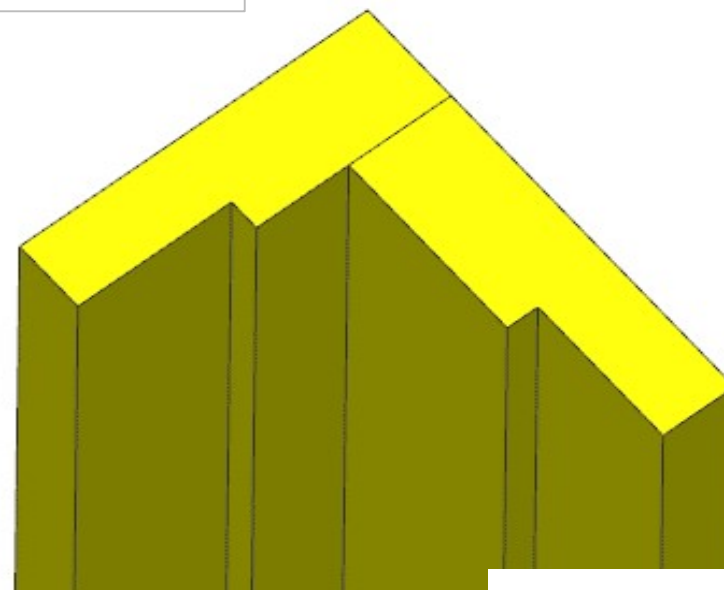

consonni&c

AZ53F

DA MAT. 214 REV. 26-06-2024

LOCALE	CODICE	DESCRIZIONE COMPONENTE	FINITURA	Q.TA	OPERATORE
PARATIE	AZ53F-PR03	PARETE ARMATORE CORR. DX	LASTRA CHIARA\ GREZZO	3	Dante

- 1 - L.1047 x H.2267 x sp 26
- 2 - L.657x H.2260 x sp 26
- 3 - L.47 x H.2053 x sp 26




VERIFICARE CHE
NON SIANO
IMBARCATE

AZ53F

DA MAT. 237 REV. 26-06-2024


LOCALE	CODICE	DESCRIZIONE COMPONENTE	FINITURA	Q.TA	OPERATORE
PARATIE	AZ53F-PR04	PARETE ARMATORE PRUA SX	LAMINATO\ LASTRA CHIARA\ GREZZO	6	Dante

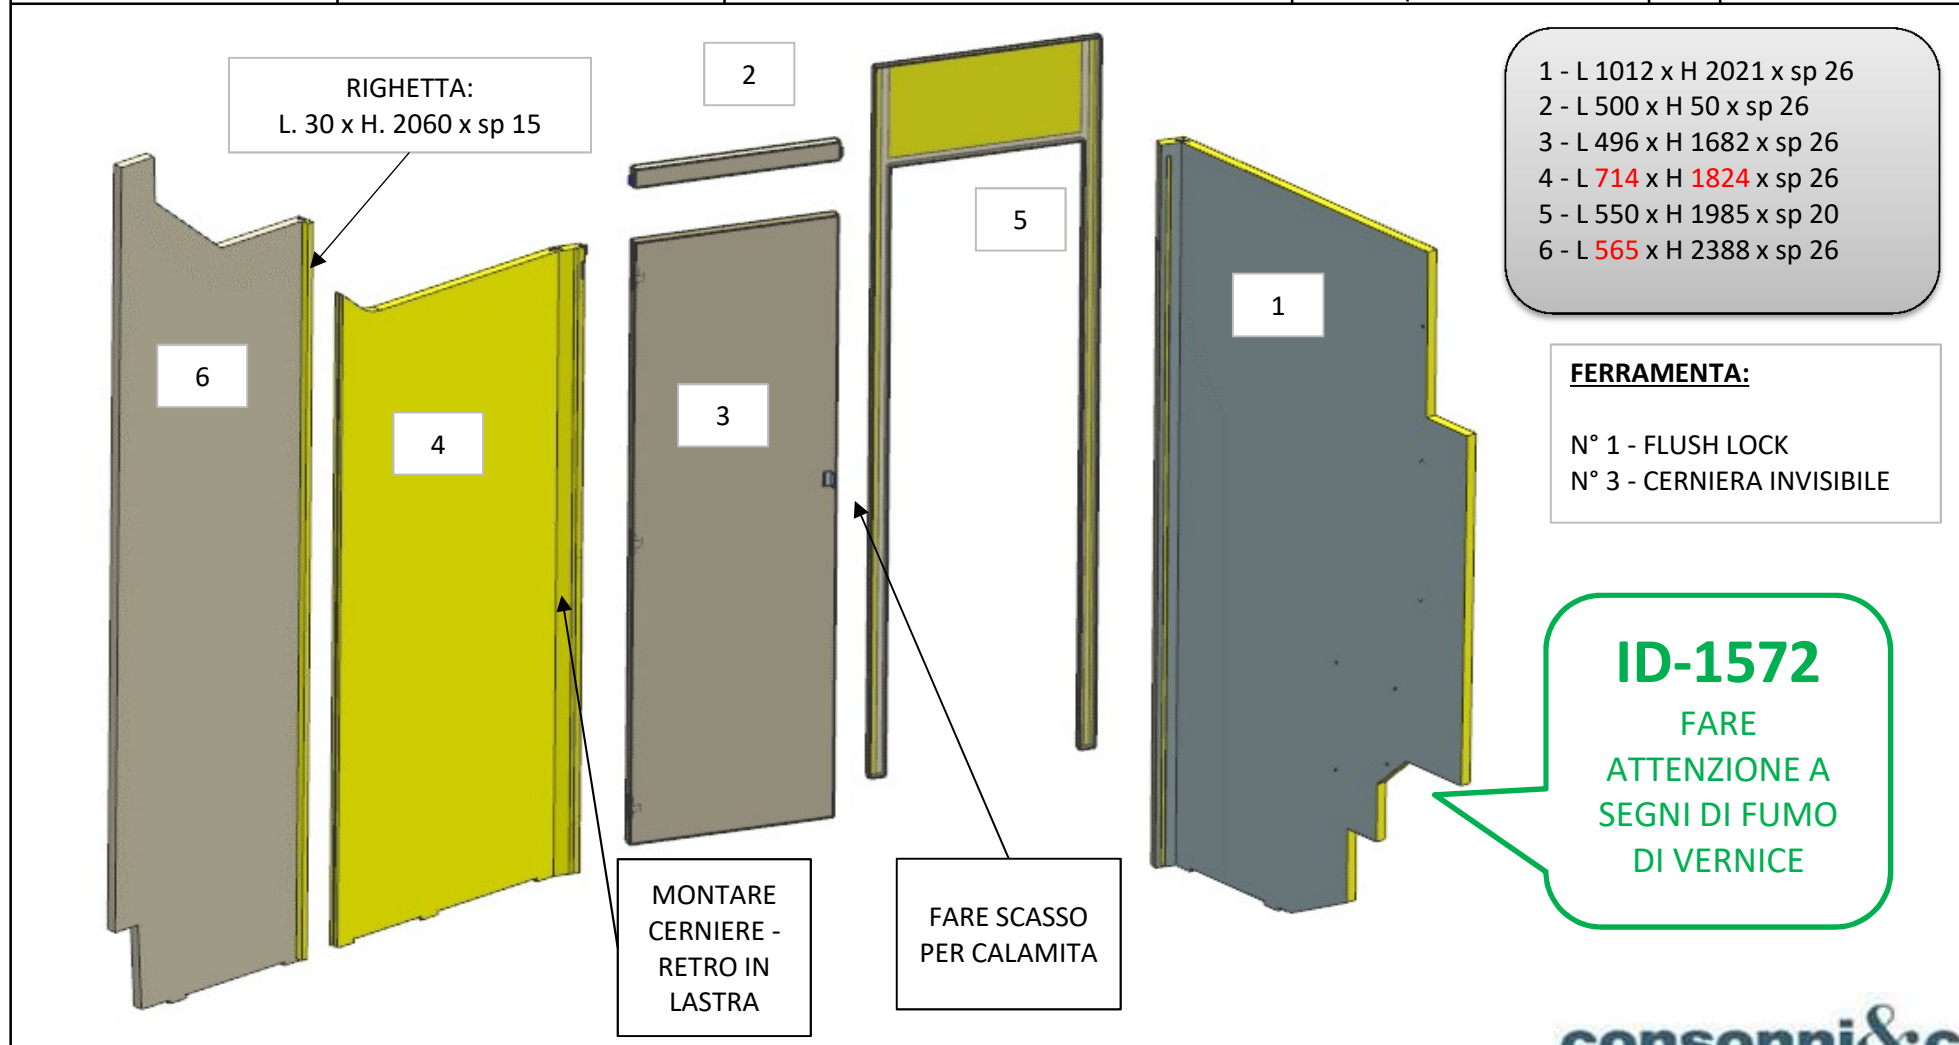

AZ53F

DA MAT. 221 REV. 26-06-2024


LOCALE	CODICE	DESCRIZIONE COMPONENTE	FINITURA	Q.TA	OPERATORE
PARATIE	AZ53F-PR05	PARETE BAGNO ARM POPPA	LAMINATO/GREZZO	2	Dante

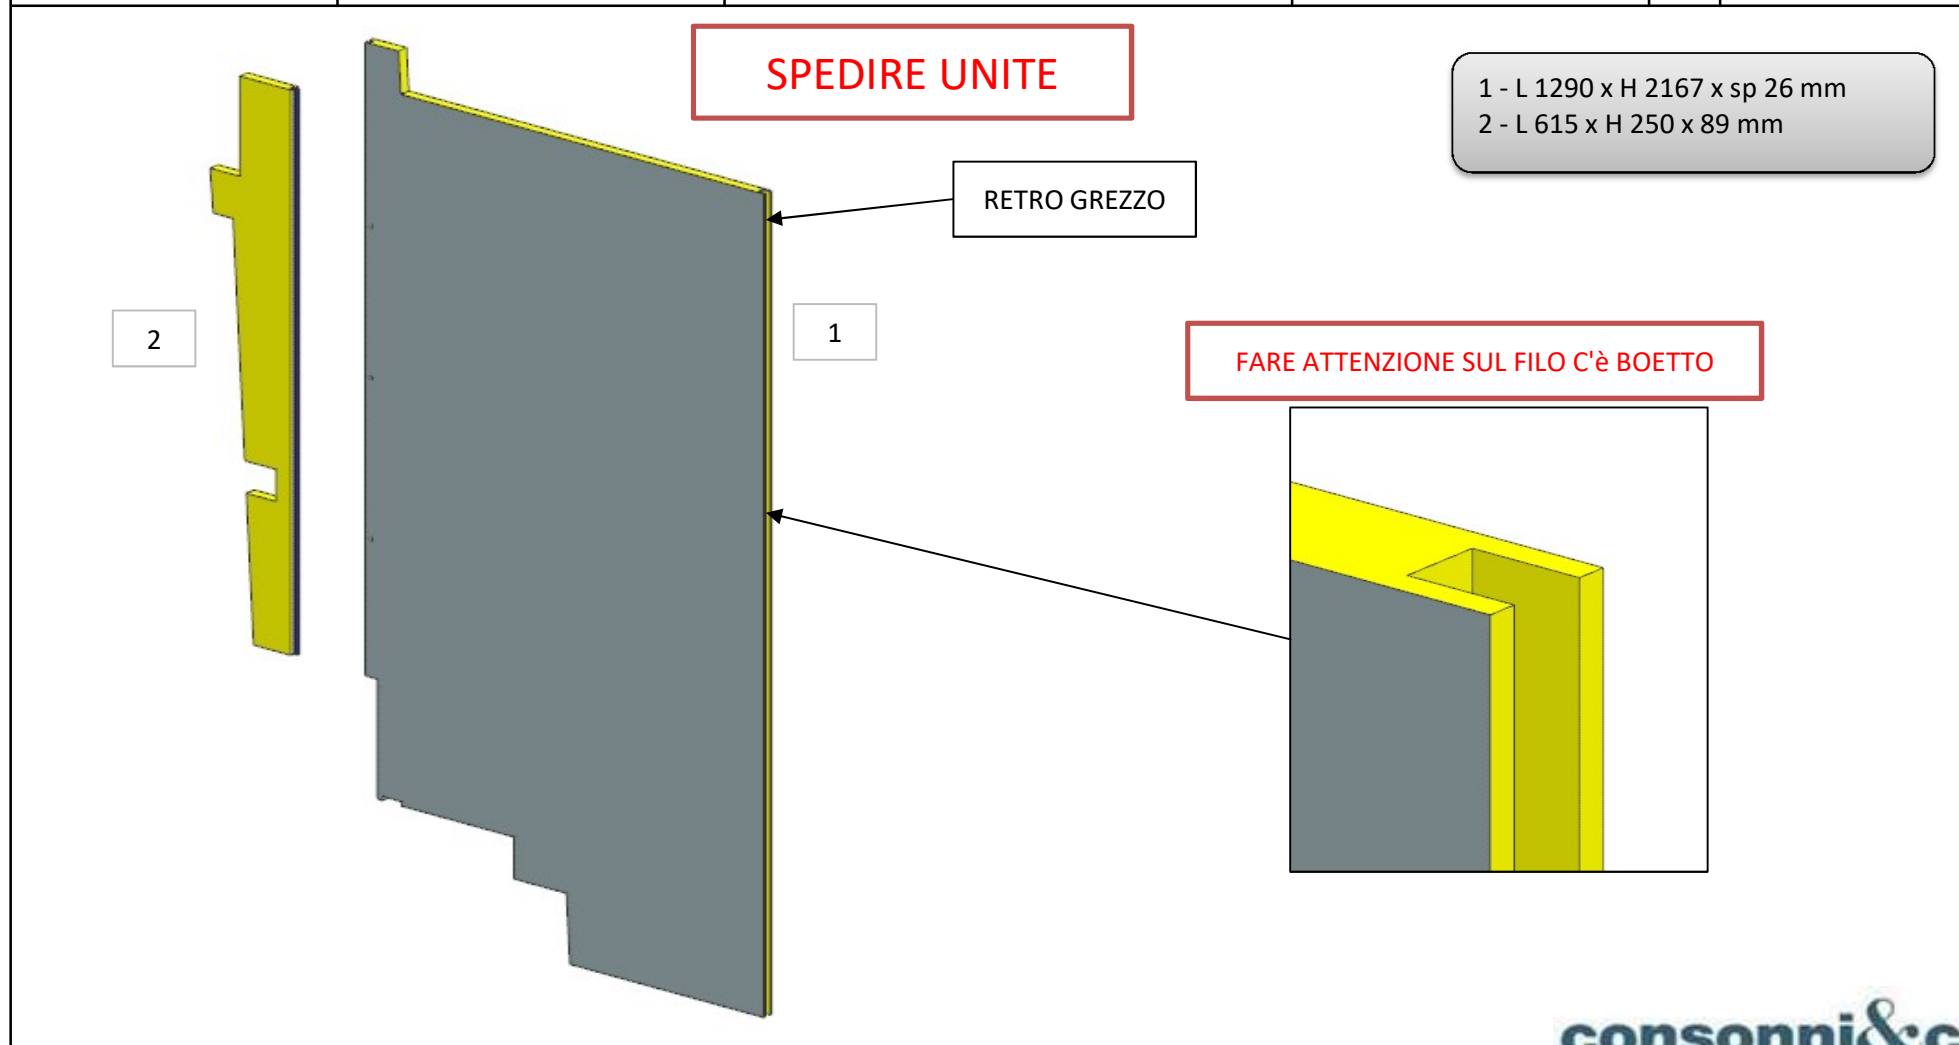

AZ53F

DA MAT. 207 REV. 26-06-2024

LOCALE	CODICE	DESCRIZIONE COMPONENTE	FINITURA	Q.TA	OPERATORE
PARATIE	AZ53F-PR06	PARETE BAGNO ARM ANGOLO PRUA	LAMINATO\ LASTRA CHIARA\ GREZZO	4	Dante

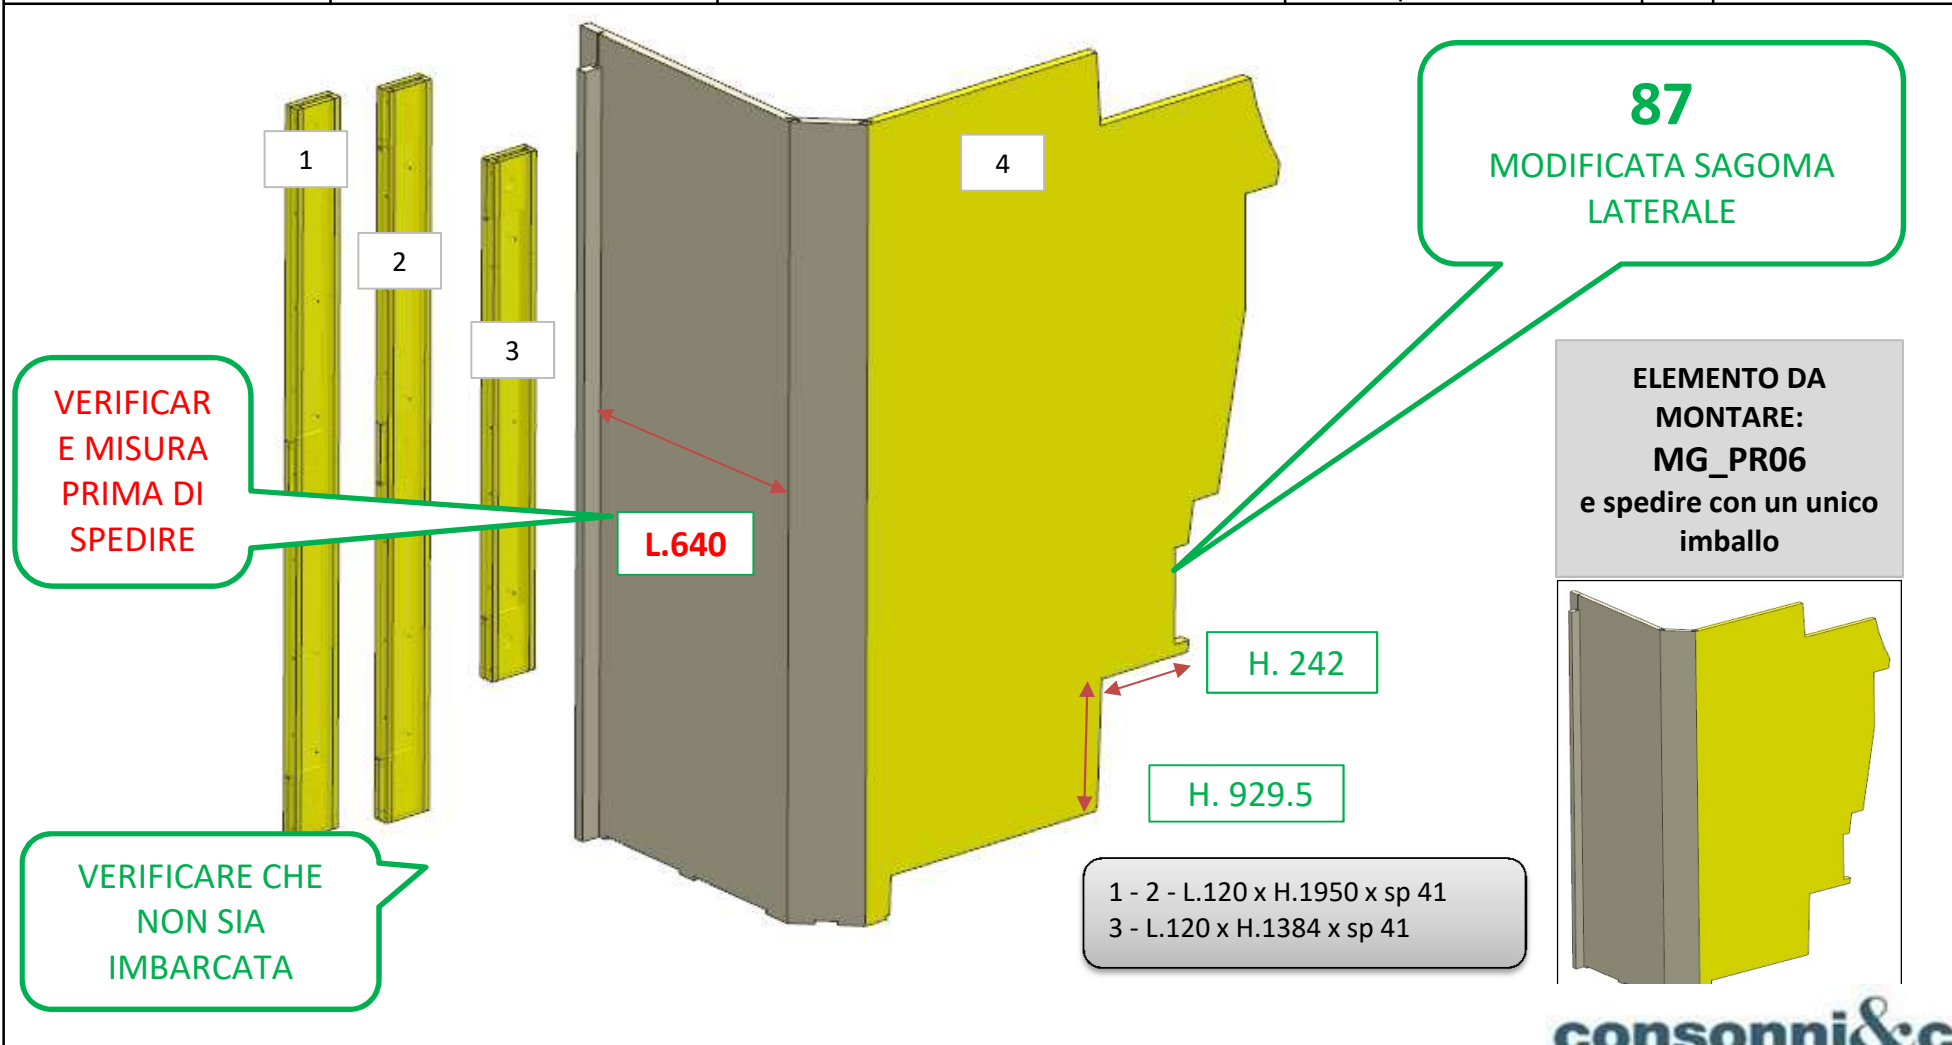


AZ53F

DA MAT. 224 REV. 26-06-2024

LOCALE	CODICE	DESCRIZIONE COMPONENTE	FINITURA	Q.TA	OPERATORE
PARATIE	AZ53F-PR07	PARETE OSPITI LUNGONAVE	LASTRA CHIARA\ GREZZO	5	Dante

- 1 - L.1065 x H.1490 x sp 26
- 2 - L.1065 x H.2017 x 394 x sp. 26
- 3 - L.57 x H.2034 x sp 6
- 4 - L. 352 x H.2052 x sp 26
- 5 - L.92 x H.20522 x sp 26

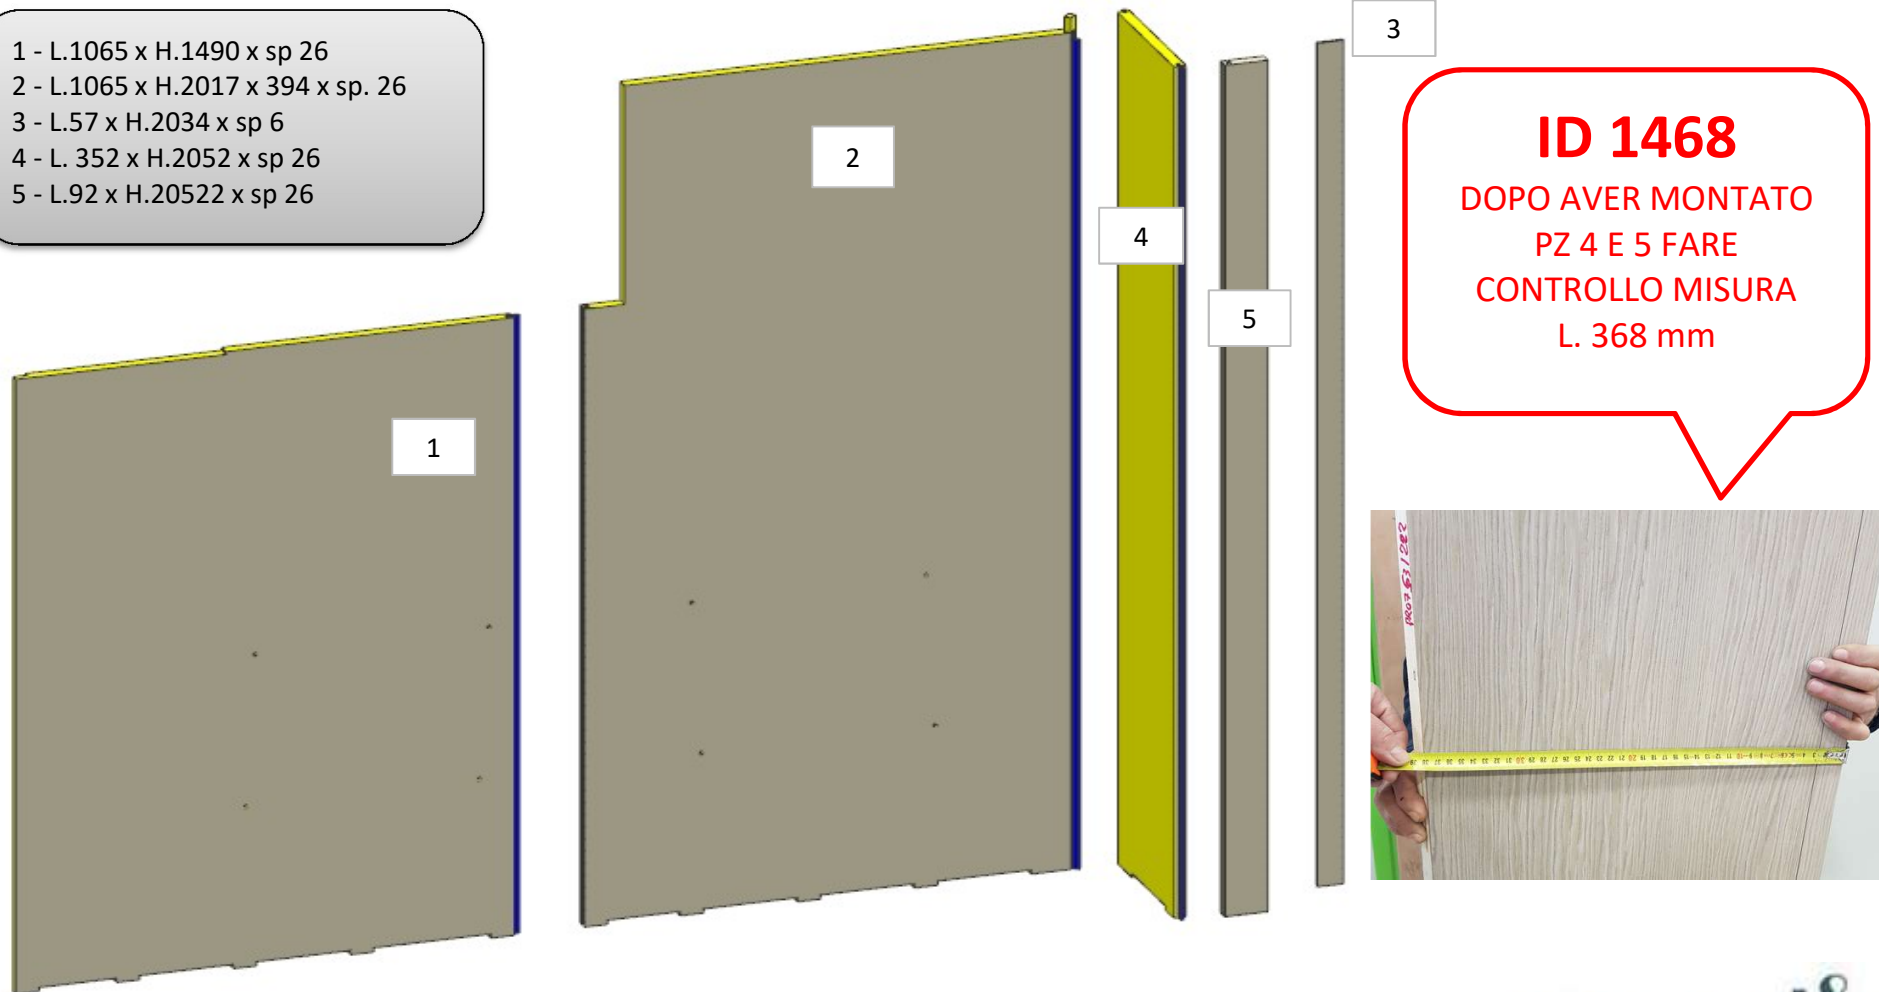


AZ53F

DA MAT. 207 REV. 26-06-2024

LOCALE	CODICE	DESCRIZIONE COMPONENTE	FINITURA	Q.TA	OPERATORE
PARATIE	AZ53F-PR08	PARETE VIP POPPA SX	LASTRA CHIARA	1	Dante

VERIFICARE CHE
NON SIA
IMBARCATA

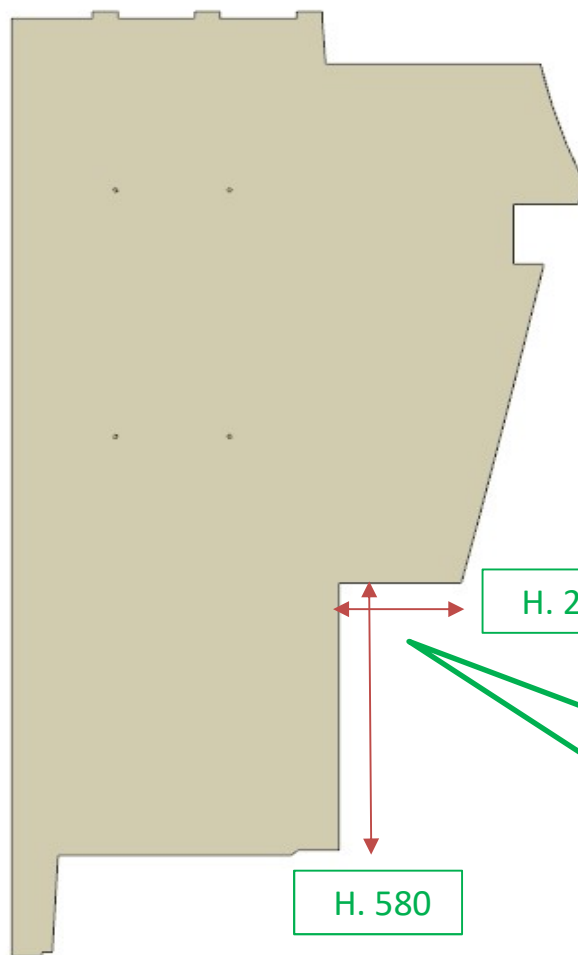

H. 240

H. 580

87
MODIFICA SAGOMA,
AGGIUNTA FORI BUSSOLE



AZ53F

DA MAT. 233 REV. 26-06-2024

LOCALE	CODICE	DESCRIZIONE COMPONENTE	FINITURA	Q.TA	OPERATORE
PARATIE	AZ53F-PR09	PARETE VIP POPPA DX MURATA	LAMINATO\ LASTRA CHIARA	1	Dante

VERIFICARE CHE
NON SIA
IMBARCATA


ID-1511
VERIFICARE CHE LA
GIUNZIONE SIA
UNIFORME E COSTANTE

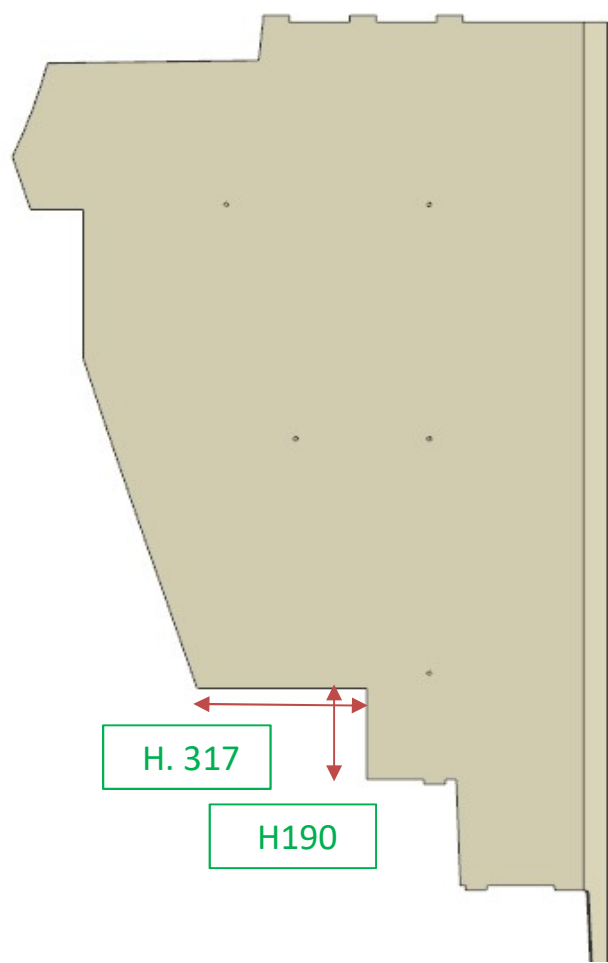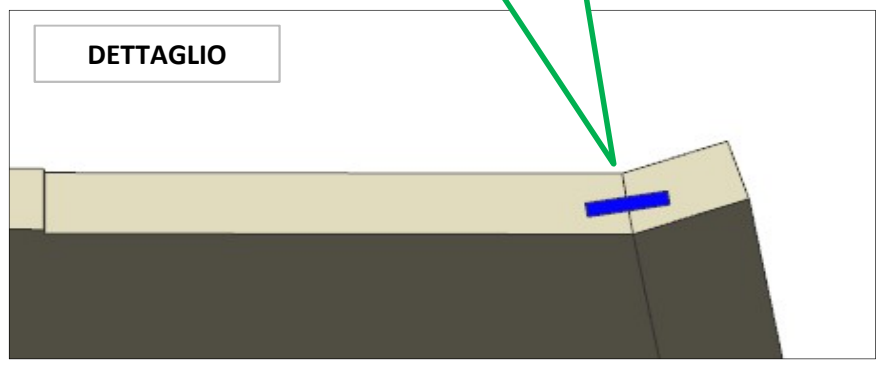


AZ53F

DA MAT. 221 REV. 26-06-2024

LOCALE	CODICE	DESCRIZIONE COMPONENTE	FINITURA	Q.TA	OPERATORE
PARATIE	AZ53F-PR10	PARETE VIP POPPA DX	LAMINATO\ OKUME' GREZZO\ NERO	3	Dante

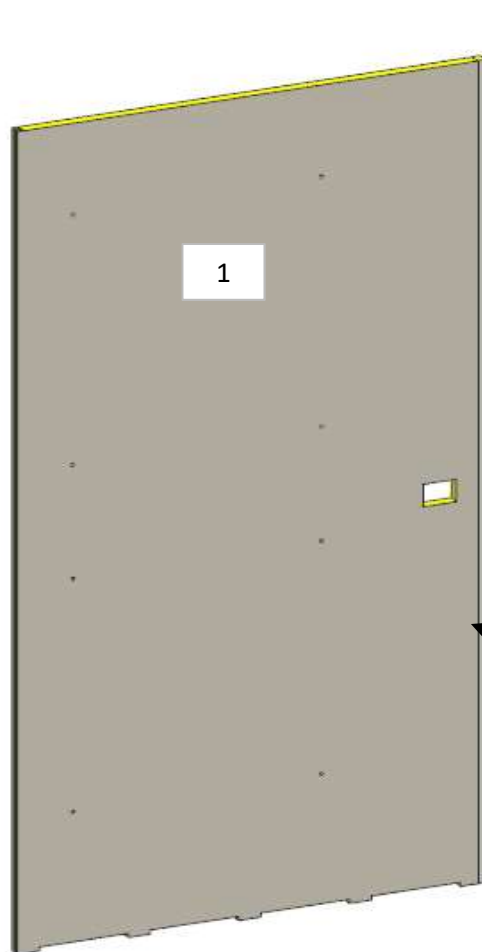

2

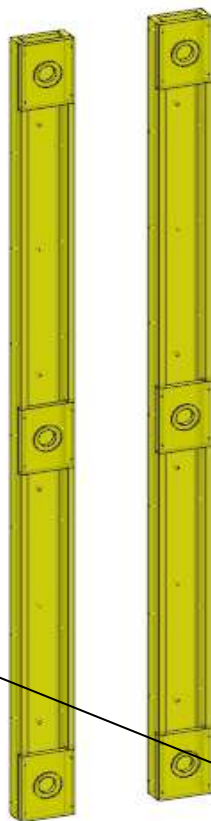


3

152

FATTO FORO E CREATO
SPAZIO PER
MISCELATORE -
VERIFICARE MISURE


VERIFICARE CHE
NON SIA
IMBARCATA

DETTAGLIO

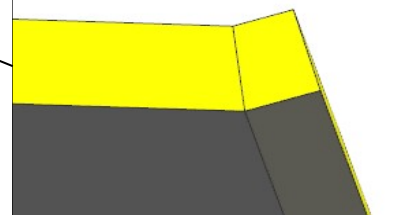

1 - L.1063 x H.2023 x sp 26
2 - 3 - L.120 x H.1908 x sp 56

ELEMENTO DA
MONTARE:
MG_PR10
e spedire con un
unico imballo

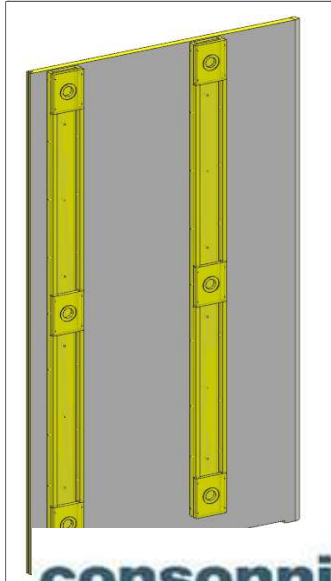


AZ53F

REV. 26-06-2024


LOCALE	CODICE	DESCRIZIONE COMPONENTE	FINITURA	Q.TA	OPERATORE
PARATIE	AZ53F-PR11	PARETE BAGNO VIP POPPA ANGOLO SX	LAMINATO\ LASTRA CHIARA	2	Dante

2 - L. 41 x H.2038 x sp 26

DETTAGLIO

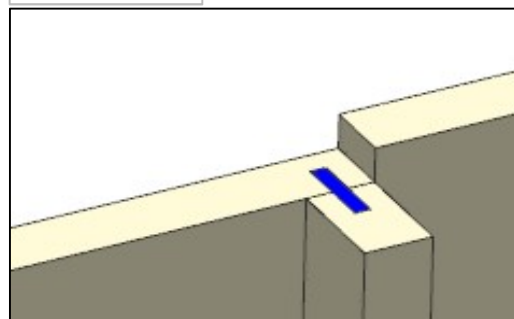

1

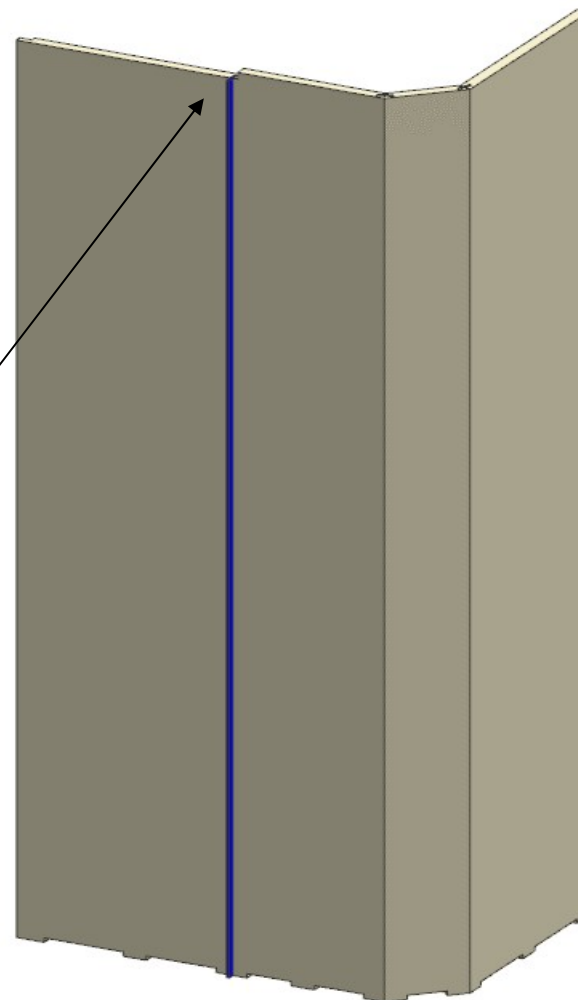

2

INCOLLARE

VERIFICARE CHE
NON SIA
IMBARCATA

consonni&c

AZ53F

DA MAT. 207 REV. 26-06-2024

LOCALE	CODICE	DESCRIZIONE COMPONENTE	FINITURA	Q.TA	OPERATORE
PARATIE	AZ53F-PR12	PARETE CABINA OSPITI DX PRUA	LAMINATO\ FENIX RESINA\ LASTRA CHIARA	3	Dante

